

도면 목록표

도면번호	도면명	A 1	A 3
MF — 01	도면 목록표, 범례표 및 장비일람표	NONE	NONE
MF — 02	소화배관계통도	NONE	NONE
MF — 03	제연설비계통도	NONE	NONE
MF — 04	저수조 및 기계실 확대 소화배관평면도	1/50	1/100
MF — 05	지하 4층 소화배관평면도	1/150	1/300
MF — 06	지하 3층 소화배관평면도	1/150	1/300
MF — 07	지하 2층 소화배관평면도	1/150	1/300
MF — 08	지하 1층 소화배관평면도	1/150	1/300
MF — 09	지상 1층 소화배관평면도	1/150	1/300
MF — 10	지상 2층 소화배관평면도	1/150	1/300
MF — 11	지상 3층 소화배관평면도	1/150	1/300
MF — 12	지상 4층 소화배관평면도	1/150	1/300
MF — 13	지상 5 ~ 7층 소화배관평면도	1/150	1/300
MF — 14	지상 8 ~ 10층 소화배관평면도	1/150	1/300
MF — 15	지상 11 ~ 12층 소화배관평면도	1/150	1/300
MF — 16	지상 13층 소화배관평면도	1/150	1/300
MF — 17	지상 14층 소화배관평면도	1/150	1/300
MF — 18	지상 15층 소화배관평면도	1/150	1/300
MF — 19	옥상층 소화배관평면도	1/150	1/300
MF — 20	지하 4층 제연덕트평면도	1/150	1/300
MF — 21	옥탑층 제연덕트평면도	1/150	1/300
MF — 22	소화상세도	NONE	NONE

범례표

기호	범례	비고
—H,SP—	스프링클러 및 옥내소화전 배관	KS D 3562
—SP —	스프링클러 배관	KS D 3562
—H —	옥내소화전 배관	KS D 3562
—SC—	연결송수관	KS D 3562
—  —	게이트밸브	
—  —	체크밸브	
—  —	릴리프밸브	
—  —	스트레이너	
—  —	후렉시블조인트	
—  —	옥내소화전함	
—  —	연결송수구	
③	A.B.C 분말소화기 3.3KG	
②	적응소화기 (CO2)	
①	완강기	
④	소공간자동소화장치	
—  —	압력계	
—  —	상향식 스프링클러헤드(72℃)	
—  —	하향식 스프링클러헤드(72℃)	
—  —	상,하향식 스프링클러헤드(103℃)	

장비일람표

기호	명칭	수량	형식	사양	비고
	스프링클러 및 옥내소화전 주펌프	2	다단터빈	유량 : 1,600LPM 양정 : 140 M 구경x단x동력 : ø105x4Sx100HP 전원 : ø3/380V/60Hz	스프링식 방진가대 구비
	스프링클러 및 옥내소화전 예비펌프	2	다단블류트	유량 : 1,600LPM 양정 : 140 M 구경x단x동력 : ø105x4Sx100HP 전원 : ø3/380V/60Hz	스프링식 방진가대 구비
	스프링클러 및 옥내소화전 충압펌프	1	입형다단	유량 : 60 LPM 양정 : 140 M 구경x단x동력 : ø50x10HP 전원 : ø3/380V/60Hz	스프링식 방진가대 구비
	압력탱크	1	원통형	용량 : 200LIT	

기호	명칭	수량	형식	사양	비고
	특피 제연 급기팬	2	AXIAL	풍량 : 12,000CMH 정압 : 70mmAq 규격x동력 : #3.5SSx14.6HP 전원 : ø3/380V/60Hz	스프링식 방진가대 구비
	특피 제연 배기팬	2	SIROCCO	풍량 : 4,900 CMH 정압 : 80mmAq 규격x동력 : #2.5SSx5HP 전원 : ø3/380V/60Hz	스프링식 방진가대 구비
	비상용 승강장 제연 급기팬	1	AXIAL	풍량 : 20,300CMH 정압 : 80mmAq 규격x동력 : #4.5SSx20HP 전원 : ø3/380V/60Hz	스프링식 방진가대 구비
	비상용 승강장 제연 배기팬	1	SIROCCO	풍량 : 7,700 CMH 정압 : 75mmAq 규격x동력 : #3SSx7.5HP 전원 : ø3/380V/60Hz	스프링식 방진가대 구비

PROJECT TITLE

성수동1가
지식산업센터
신축공사

NOTES

0	AS BUILT	2015.12
REVISION	DESCRIPTION	DATE

ORDER ORGAN

티티벤처인베스트먼트

INVESTMENT

대표전화(02)579-8361
팩시밀리(02)579-8364

PROJECT OFFICE

ATEC(주)에이텍종합건축사사무소

ARCHITECTS & ASSOCIATES

대표전화(02)3462-6360
팩시밀리(02)3462-6362

DRAWING TITLE

도면목록, 범례 및
장비일람표

SCALE	A1 NONE A3 NONE	APPROVED	
		ARCHITECT	김 상 길
DRAWN	하 진 태	DATE	2014. 03

CHECKED

DATE

2014. 03

CONSULTANT

DRAWING NO.

MF-01

ROOF층

지상15층

지상11~14층

지상8~10층

지상5~7층

지상3~4층

지상2층

상수도소화전
(100x65x65)
반경:140M이내


지상1층

지하1층

지하2층

지하3층

지하4층

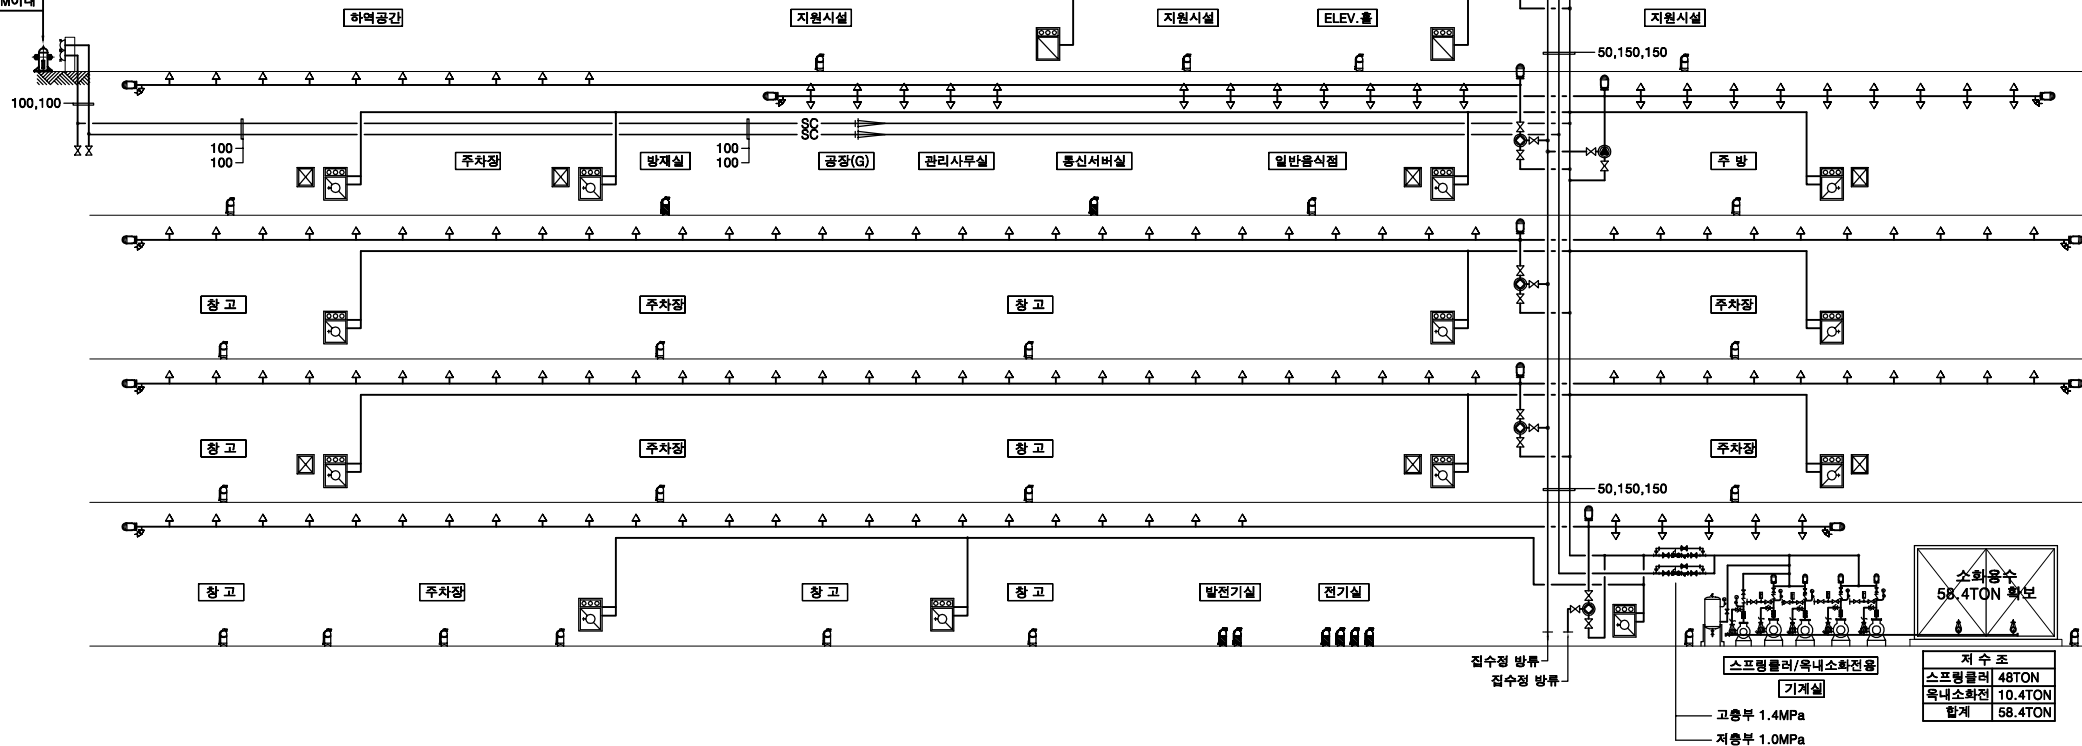

- φ15스프링클러헤드(폐쇄형)
수상향형79°C미만
- φ15스프링클러헤드(폐쇄형)
하향형79°C미만
- 알람벨브
- 프리엑션밸브
- 옥내소화전함
φ40x15M호스x2본
φ40방사형관창 구비
- 옥내소화전함
φ40x15M호스x2본
φ40방사형관창 구비
φ65 단구방수구x1개
- 시험밸브함
15φ개방형헤드 및 입력계
φ15오리피스 내장
- 연결송수구(쌍구형)
φ100x65x65
연결송수관+옥내소화전1개
스프링클러용 1개
- A.B.C 분말소화기
(3.3KG)
- 정정 소화기
(3.0KG)
- 방수용 기구함
φ65x15M호스x3본
φ65 방사형관창x1본
(83층,81층,2층,5층,8층,14층에배당)
- 방수용 기구함
φ65x15M호스x6본
φ65 방사형관창x2본
(11,14층,여백당)
- 상수도소화전

1
MF
소화배관계통도
축척 : A1:NONE, A3:NONE

PROJECT TITLE
성수동1가
지식산업센터
신축공사



NOTES

0	AS BUILT	2015.12
REVISION	DESCRIPTION	DATE
ORDER ORGAN 티티벤처인베스트먼트		
INVESTMENT 대표전화(02)579-8361 팩시밀리(02)579-8364		
PROJECT OFFICE ATEC(주)에이텍종합건축사사무소		
ARCHITECTS & ASSOCIATES 대표전화(02)3462-6361 팩시밀리(02)3462-6362		
DRAWING TITLE 소화배관계통도		
SCALE A1 :NONE A3 :NONE	APPROVED ARCHITECT 김상길	
DRAWN 하진태	DATE 2014. 03	
CHECKED	DATE 2014. 03	
CONSULTANT		
DRAWING NO. MF-02		

PROJECT TITLE

성수동1가
지식산업센터
신축공사

NOTES

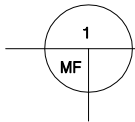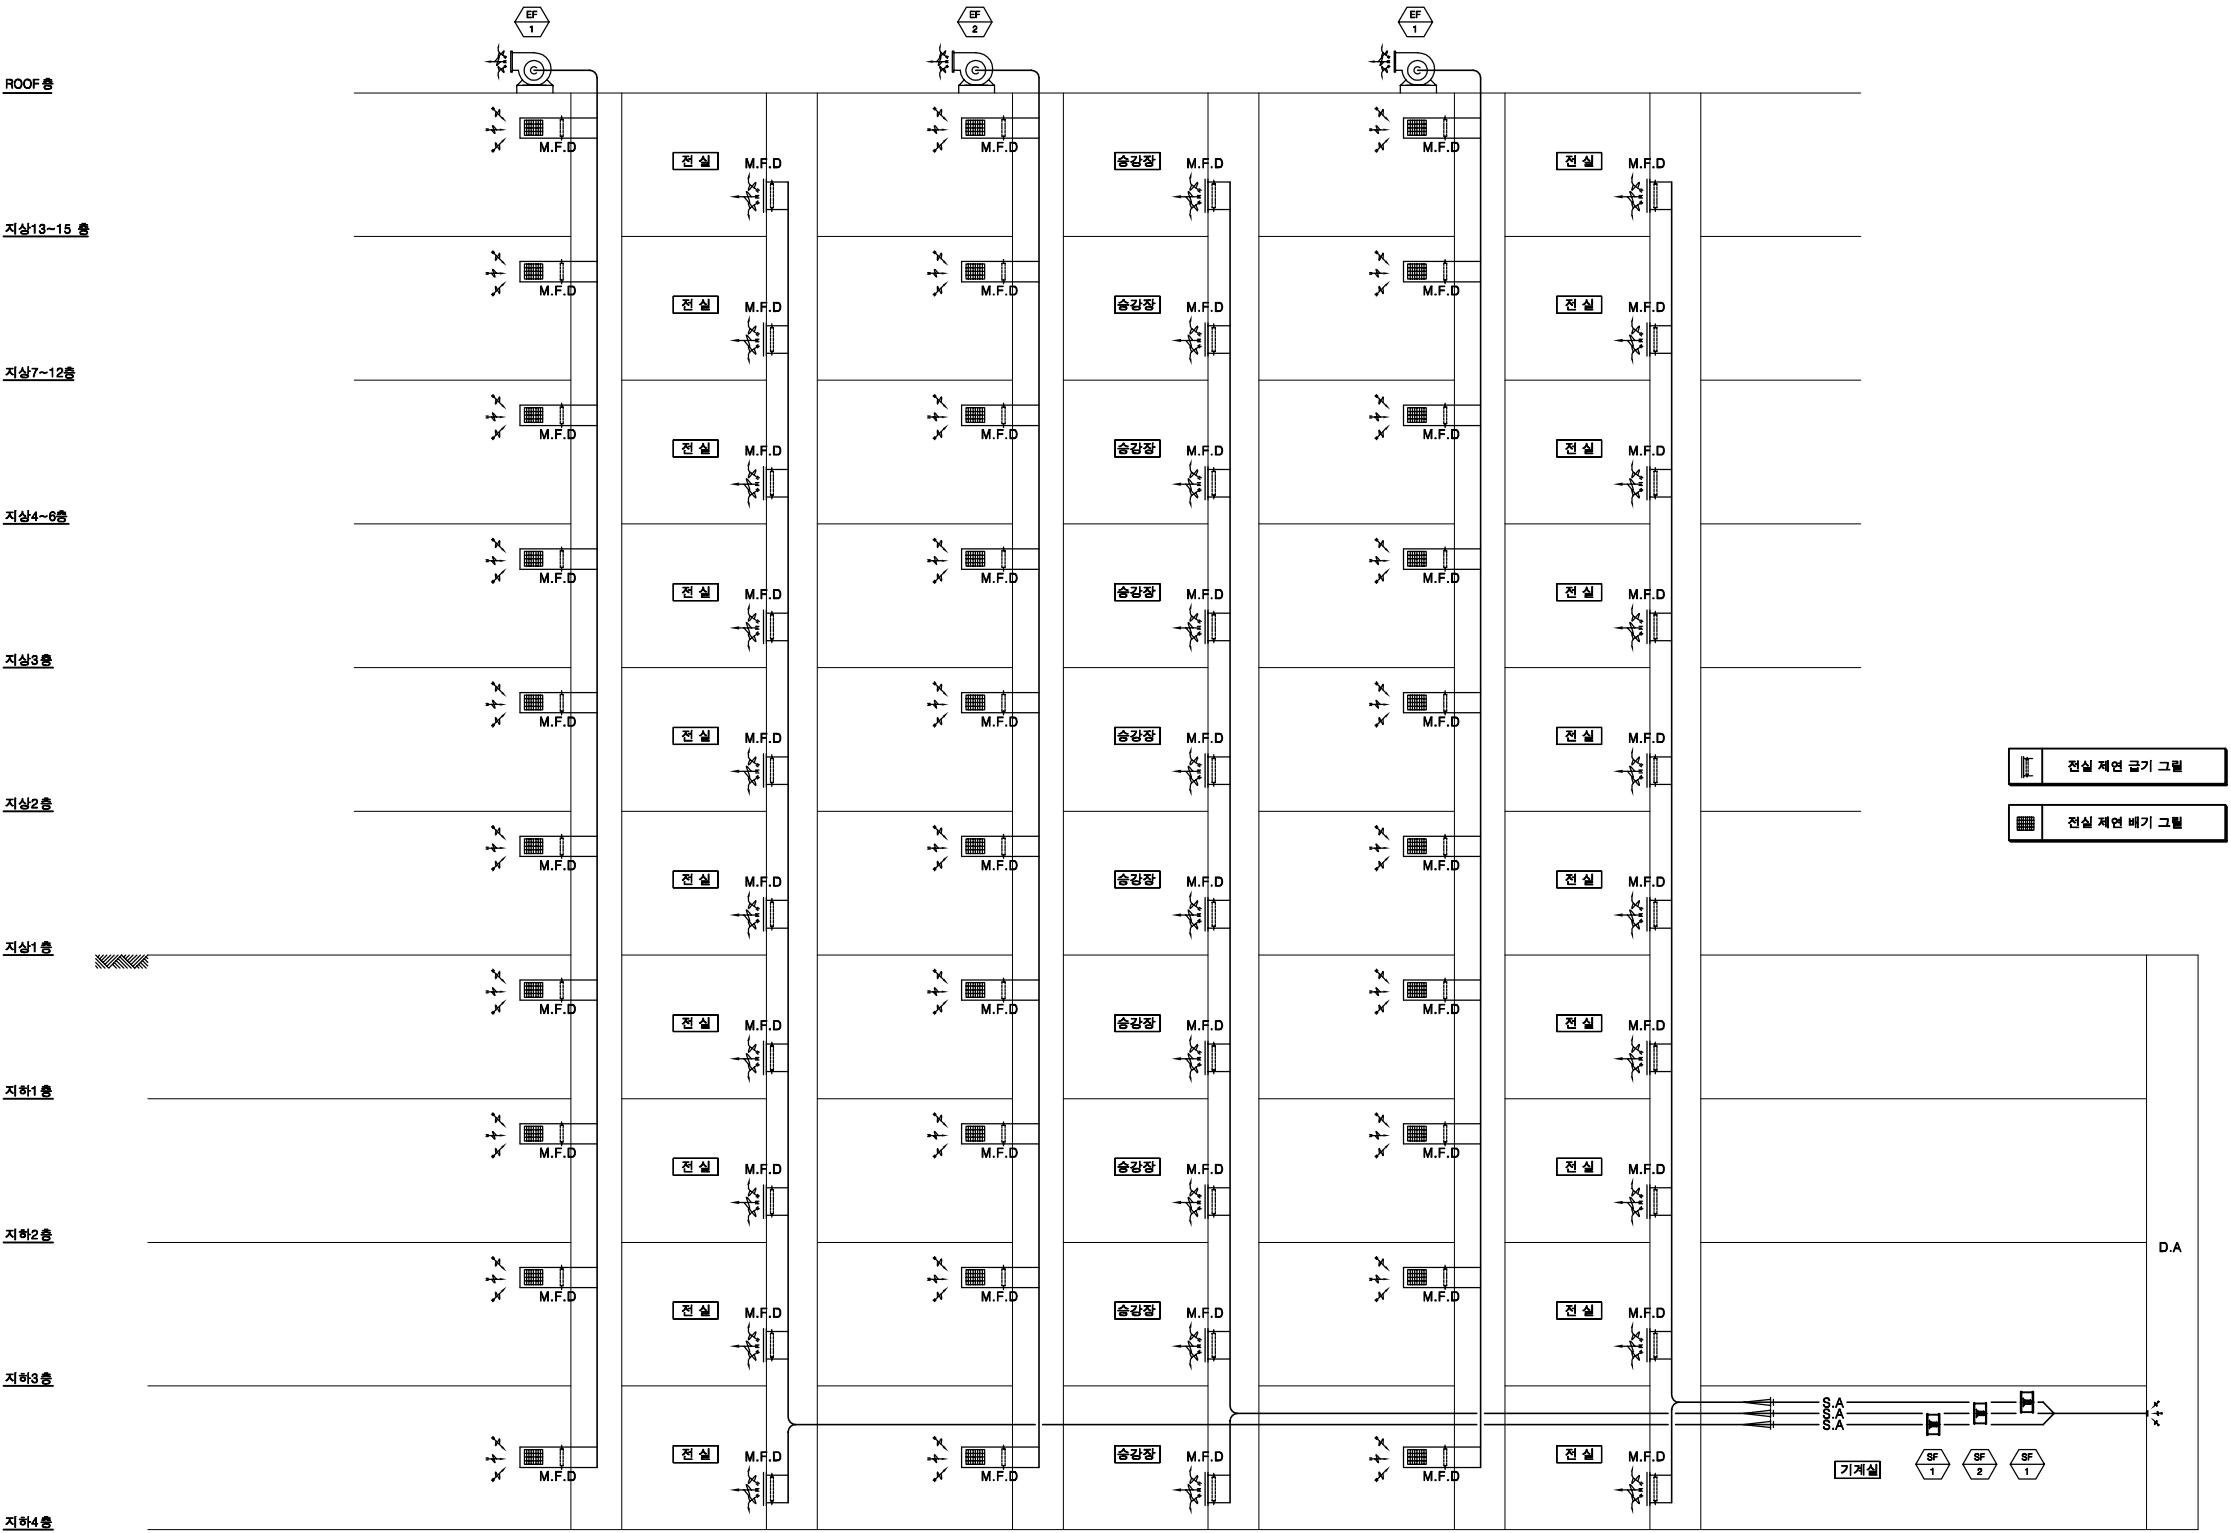

제 연 설 비 계 통 도

축척 : A1:NONE, A3:NONE

0	AS BUILT	2015.12
REVISION	DESCRIPTION	DATE

ORDER ORGAN
T T
INVESTMENT
티티벤처인베스트먼트
대표전화(02)579-8361
팩시밀리(02)579-8364
PROJECT OFFICE
ATEC
ARCHITECTS & ASSOCIATES
에이텍종합건축사사무소
대표전화(02)3462-6366
팩시밀리(02)3462-6362


DRAWING TITLE
전 실 제 연 계 통 도

SCALE A1 : NONE A3 : NONE	APPROVED ARCHITECT 김 상 길
DRAWN 하 진 태	DATE 2014. 03
CHECKED	DATE 2014. 03
CONSULTANT	

DRAWING NO.
MF-03

구 분	Ø25	Ø32	Ø40	Ø50	Ø65	Ø80	Ø100	Ø125	Ø150
가(상함수+하함수)	2	3	5	10	30	60	100	160	161이상
나(상·하함수)	2	4	7	15	30	60	100	160	161이상
가(개발형)	1	2	5	8	15	27	55	90	161이상


성수동1가
지식산업센터
신축공사

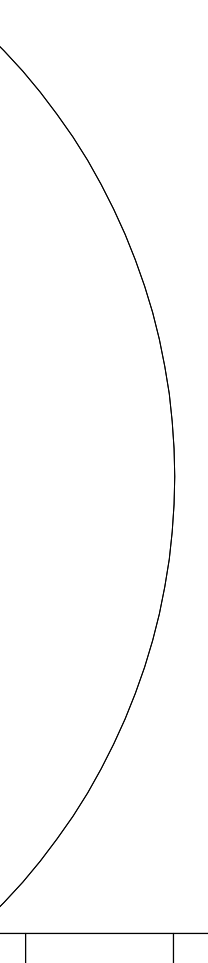		
0	AS BUILT	2015.12
REVISION	DESCRIPTION	DATE
ORDER ORGAN		
TT VENTURE INVESTMENT		
티티벤처인베스트먼트 대표전화) (02)3462-6361 복시밀리) (02)579-8364		
PROJECT OFFICE		
ATEC ARCHITECTS & ASSOCIATES		
(주)에이텍종합건축사사무소 대표전화) (02)3462-6361 복시밀리) (02)3462-6322		

SCALE	APPROVED
A1 : 1 / 150 A3 : 1 / 300	ARCHITECT 김 상 길
DRAWN 하 진 태	DATE 2014. 03

CHECKED	DATE 2014. 03

 DRAWING NO. MF-05



B4


스프링클러헤드 수별 급수관의 구경

구 분	Ø25	Ø32	Ø40	Ø50	Ø65	Ø80	Ø100	Ø125	Ø150
가(상향식or하향식)	2	3	5	10	30	760	100	160	161이상
나(상·하향식)	2	4	7	15	30	60	100	160	161이상
가(개방형)	1	2	5	8	15	27	55	90	161이상

PROJECT TITLE

성수동1가
지식산업센터
신축공사

NOTES

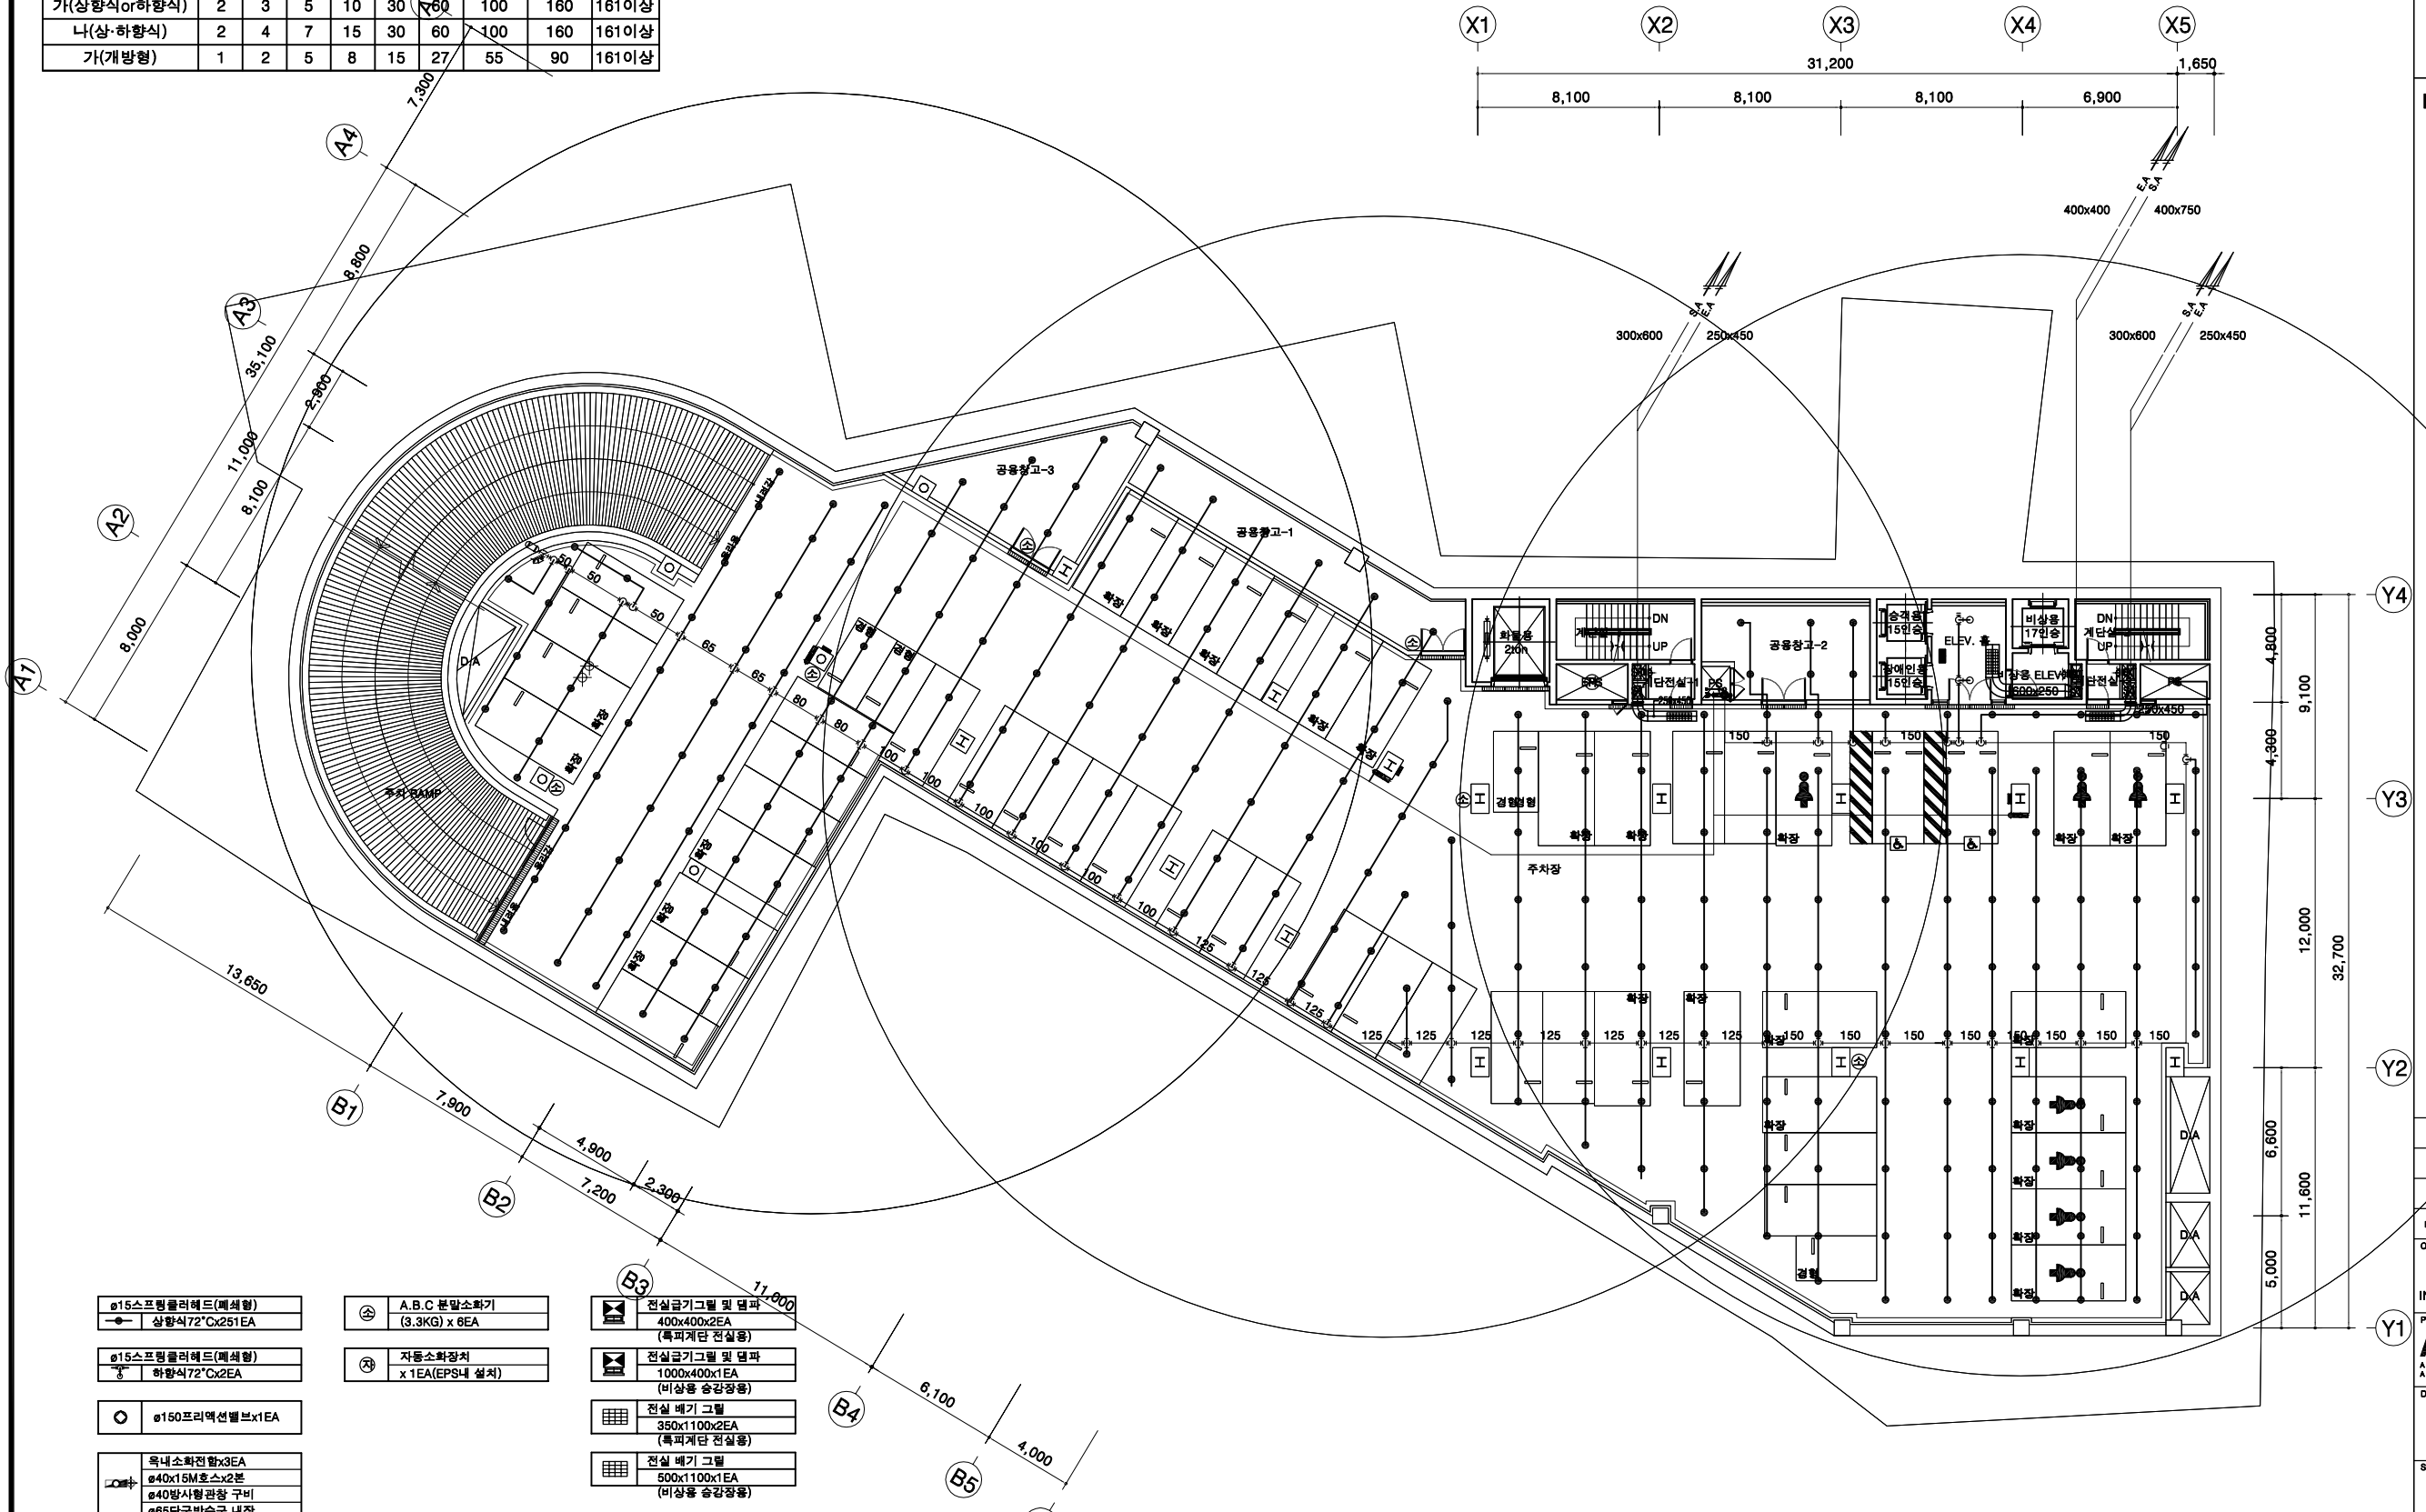

ø15스프링클러헤드(배설형)
상향식72°Cx251EA

ø15스프링클러헤드(배설형)
하향식72°Cx2EA

ø150프릭션밸브x1EA

옥내소화전함x3EA
ø40x15M호스x2본
ø40방사형관찰 구비
ø65단구방수구 내장

방수용 기구함 x 3EA
ø65 x 15M호스 x 3본
ø65 방사형관창 x 1본

A.B.C 분말소화기
(3.3KG) x 6EA

자동소화장치
x 1EA(EPS내 설치)

전실급기그릴 및 덮판
400x400x2EA
(복피계단 전실용)

전실급기그릴 및 덮판
1000x400x1EA
(비상용 승강장용)

전실 배기 그릴
350x1100x2EA
(복피계단 전실용)

전실 배기 그릴
500x1100x1EA
(비상용 승강장용)

지하3층 소화배관 평면도

축척 : A1:1/150, A3:1/300

0 AS BUILT 2015.12

REVISION DESCRIPTION DATE

ORDER ORGAN

티터벤처인베스트먼트
INVESTMENT

대표전화(02)579-8361
팩시밀리(02)579-8364

PROJECT OFFICE

ATEC(주)에이텍종합건축사사무소
ARCHITECTS ASSOCIATES

대표전화(02)3462-6361
팩시밀리(02)3462-6362

DRAWING TITLE

지하3층
소화배관 평면도

SCALE
A1 : 1 / 150
A3 : 1 / 300

APPROVED
ARCHITECT 김 상 길

DRAWN 하 진 태 DATE 2014. 03


CHECKED DATE 2014. 03

CONSULTANT

DRAWING NO.

MF-06

구 분	Ø25	Ø32	Ø40	Ø50	Ø65	Ø80	Ø100	Ø125	Ø150
가(상향식·하향식)	2	3	5	10	30	50	100	160	161이상
나(상·하향식)	2	4	7	15	30	60	100	160	161이상
가(개방형)	1	2	5	8	15	27	55	90	161이상

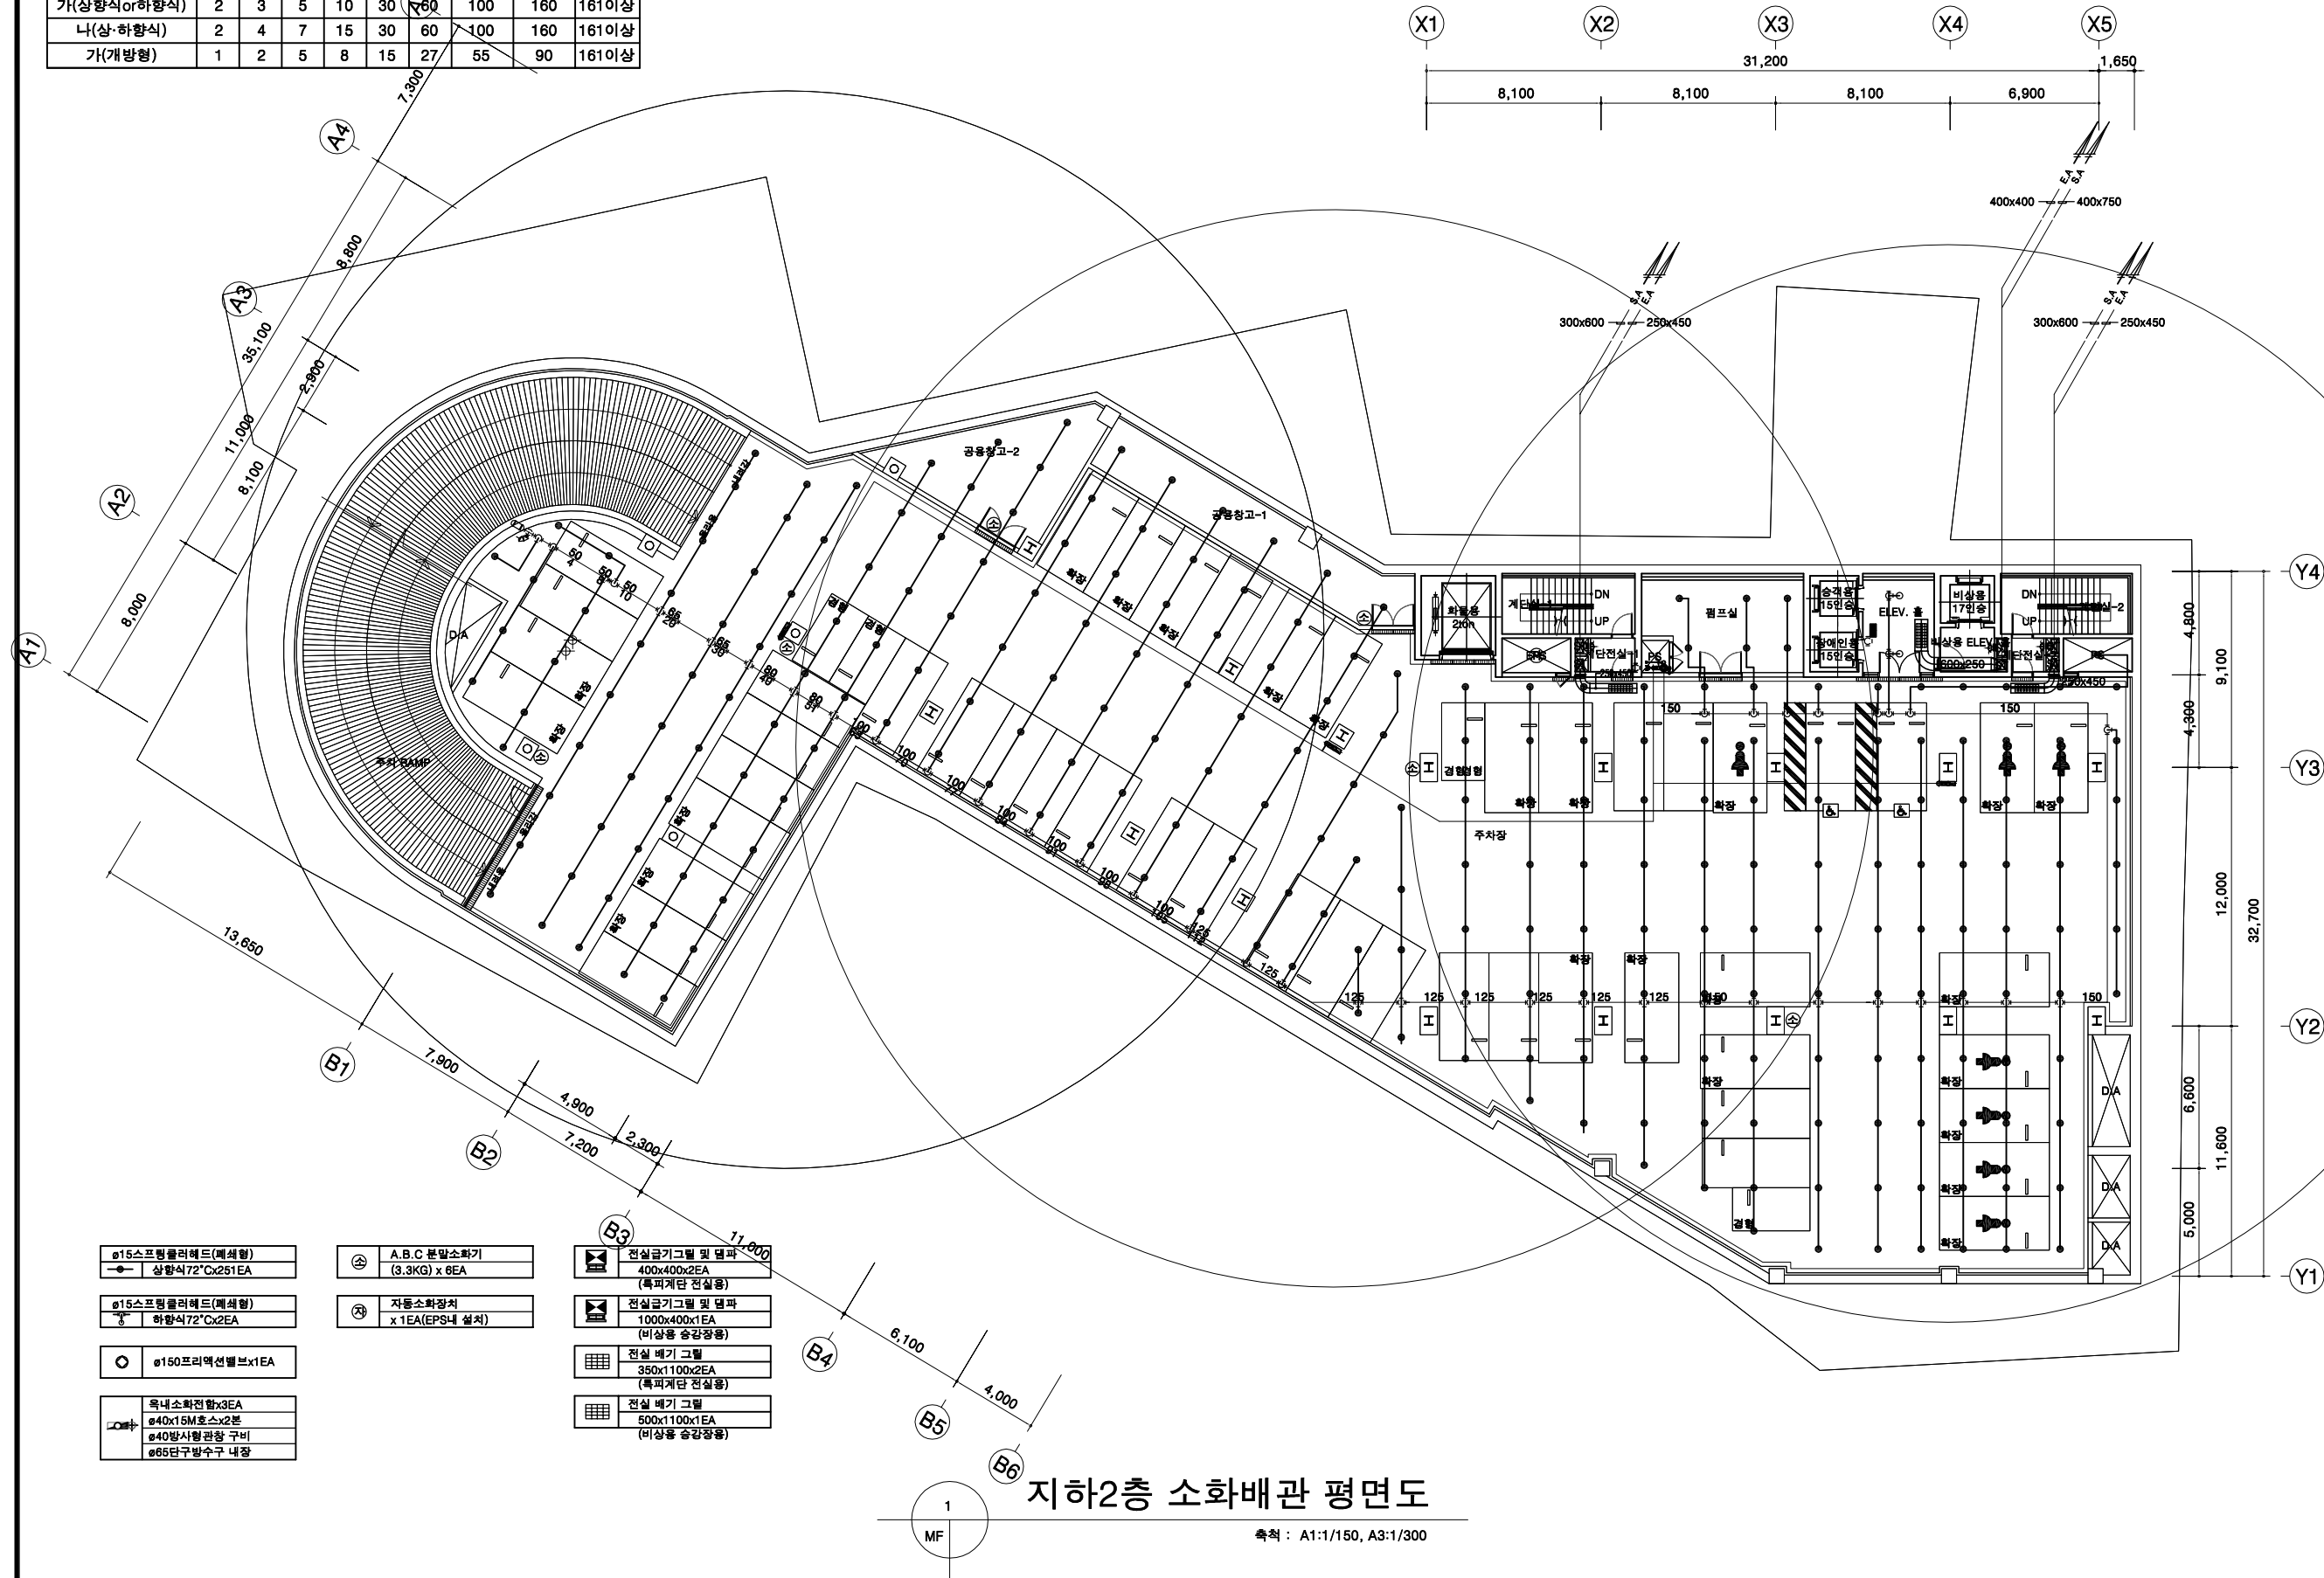

PROJECT TITLE

성수동1가
지식산업센터
신축공사

NOTES

0	AS BUILT	2015.12
REVISION	DESCRIPTION	DATE

ORDER ORGAN
TT 티티벤처인베스트먼트
INVESTMENT
VENTURE
 대표전화(02)579-8361
 팩시밀리(02)579-8364
PROJECT OFFICE
ATEC (주)에이텍종합건축사사무소
ARCHITECTS & ASSOCIATES
 대표전화(02)3462-6366
 팩시밀리(02)3462-8322

지하2층
소화배관 평면도

CALE	APPROVED
A1 : 1 / 150 A3 : 1 / 300	ARCHITECT 김 상 길
RAWN 하 진 태	DATE 2014. 03
CHECKED	DATE 2014. 03
CONSULTANT	

RAWING NO. MF-07


스프링클러헤드 수별 급수량의 구경

구 분	Ø25	Ø32	Ø40	Ø50	Ø65	Ø80	Ø100	Ø125	Ø150
가(상향식or하향식)	2	3	5	10	30	75	100	160	161이상
나(상·하향식)	2	4	7	15	30	60	100	160	161이상
가(개방형)	1	2	5	8	15	27	55	90	161이상

PROJECT TITLE

성수동1가
지식산업센터
신축공사

NOTES

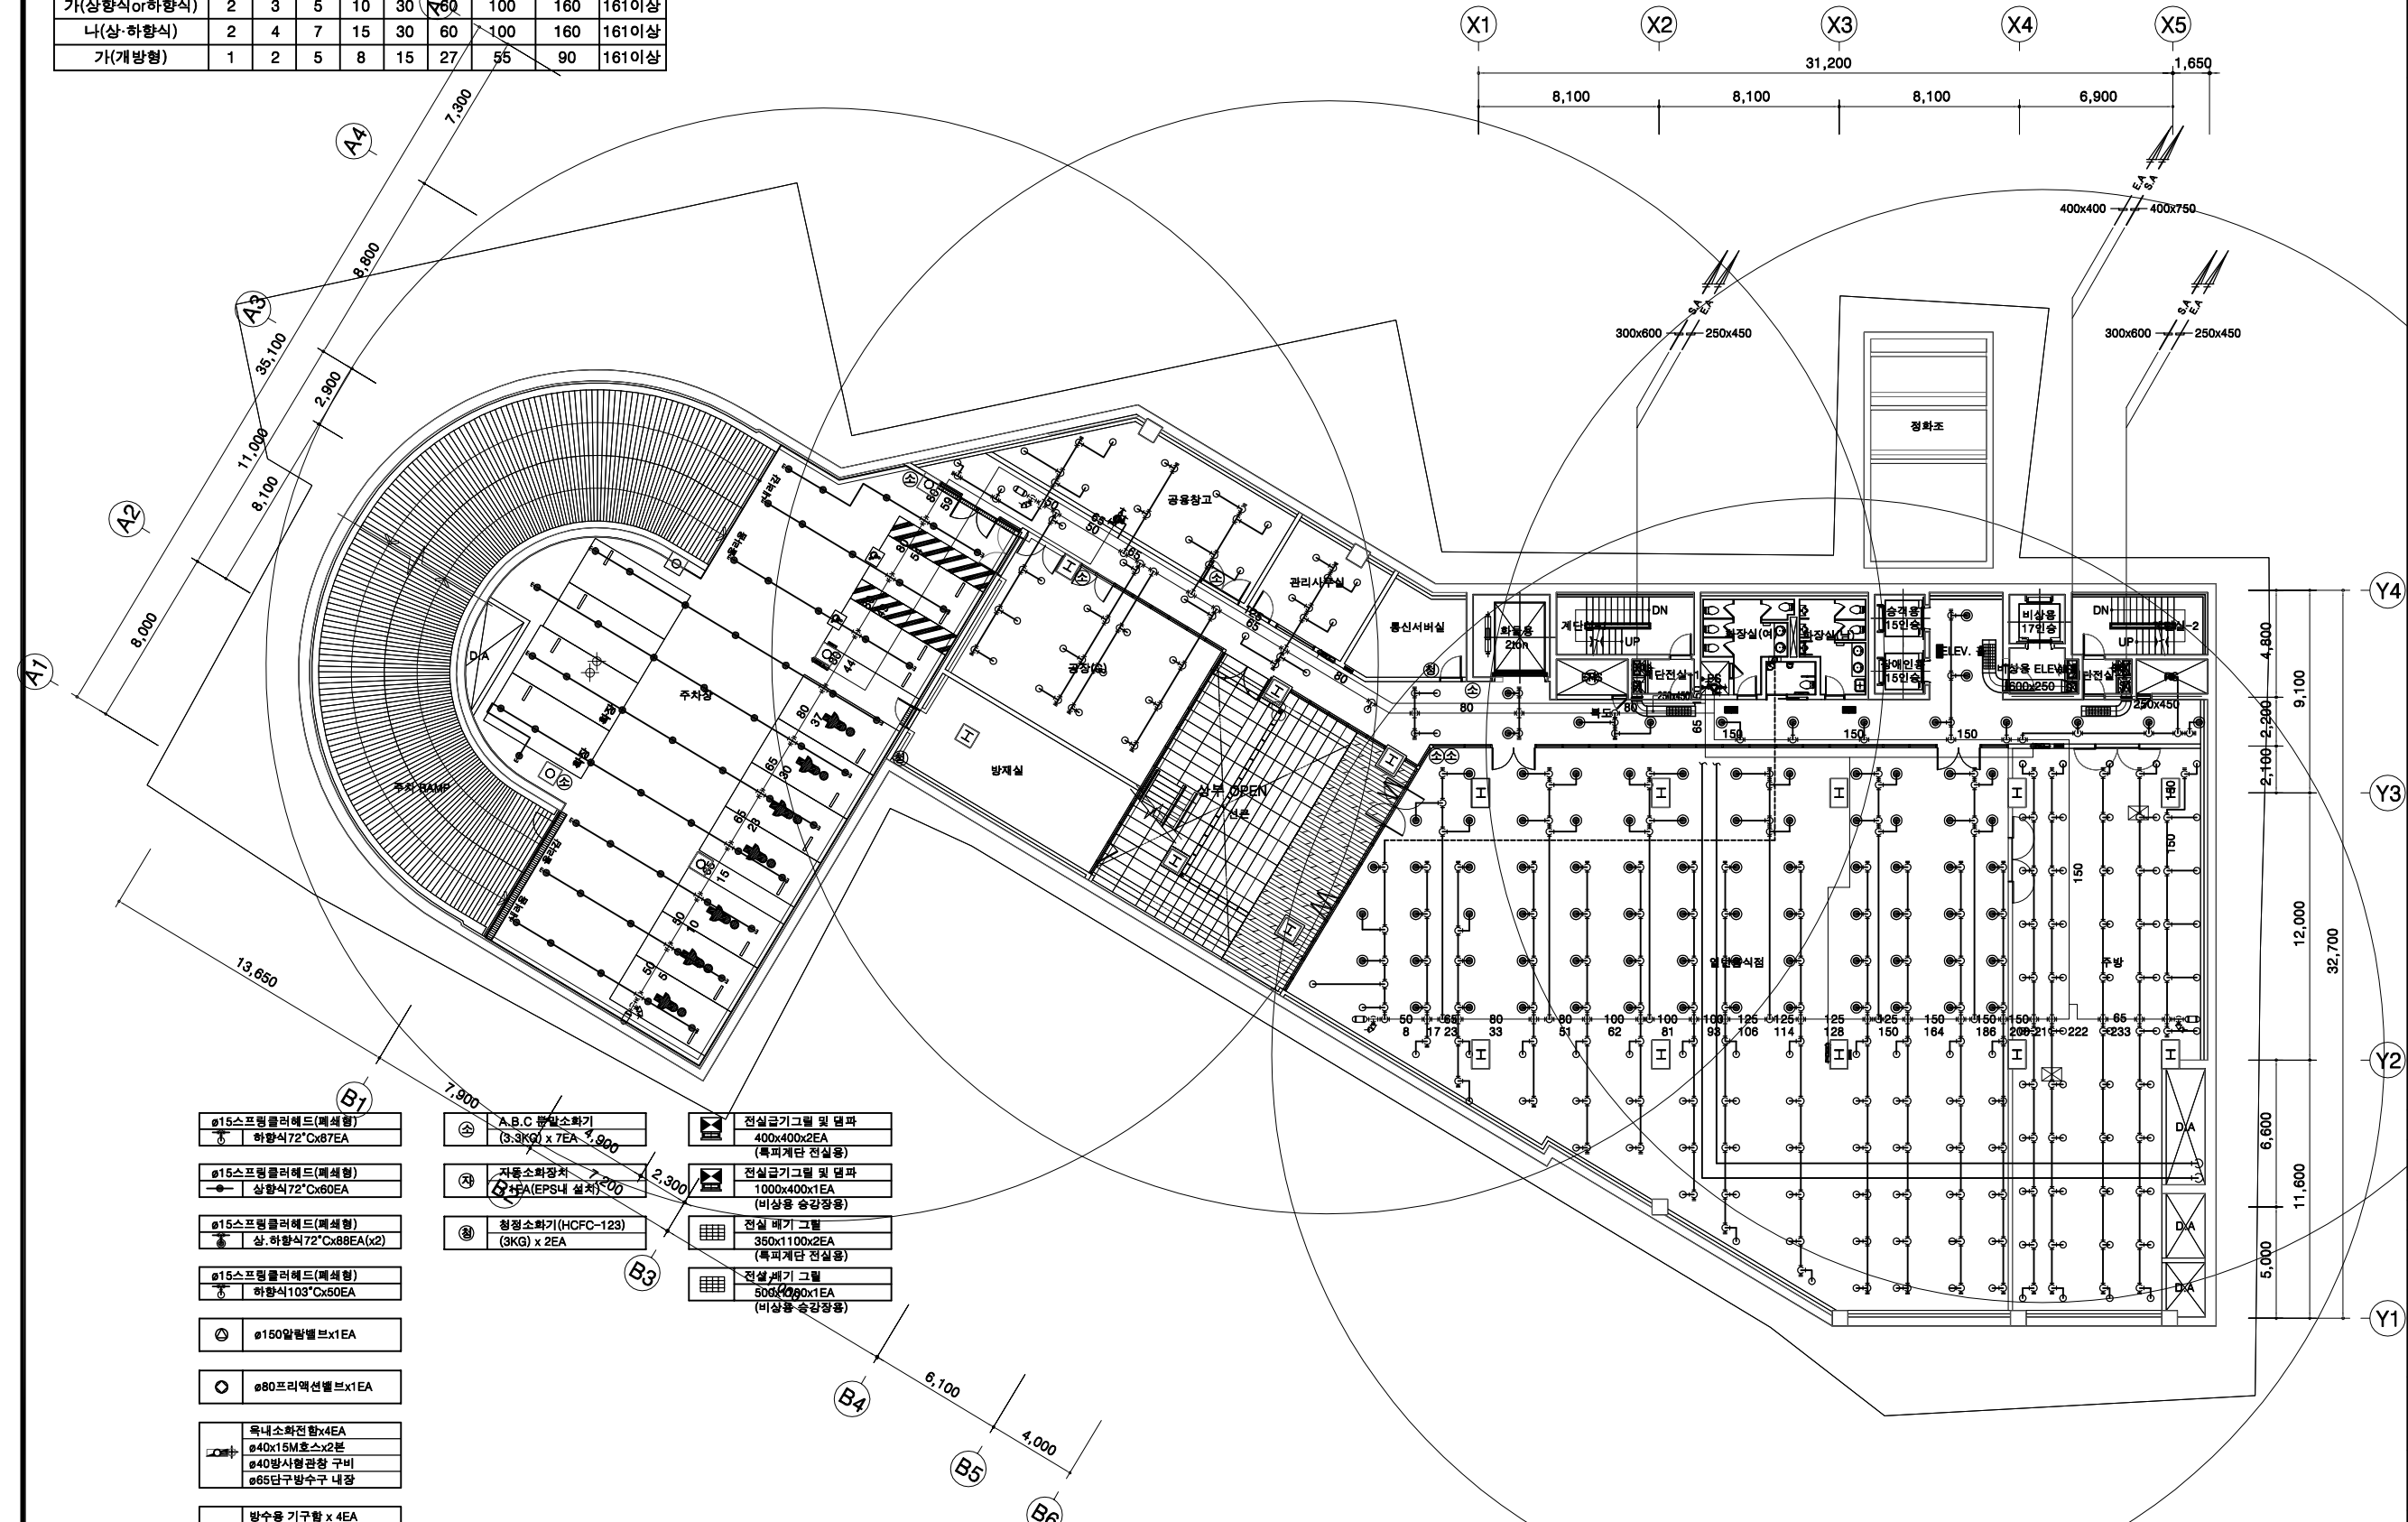

Ø15스프링클러헤드(배색형)
하향식72°Cx87EA

Ø15스프링클러헤드(배색형)
상향식72°Cx60EA

Ø15스프링클러헤드(배색형)
상·하향식72°Cx88EA(x2)

Ø15스프링클러헤드(배색형)
하향식103°Cx50EA

Ø150알람벨브x1EA

Ø80프리엑션벨브x1EA

옥내소화전함x4EA
Ø40x15M호스x2본
Ø40방사형관향 구비
Ø65단구방수구 내장

방수용 기구함 x 4EA
Ø65 x 15M호스 x 3본
Ø65 방사형관향 x 1본

시 열 벨 브 함
150개방형헤드 및 압력계
Ø15 오리피스 내장

A.B.C 분할소화기
(3.3KG) x 7EA

자동소화장치
+A(EPS내 설치)

청정소화기(HCFC-123)
(3KG) x 2EA

전설금기그릴 및 덮판
400x400x2EA
(복피계단 전설용)

전설금기그릴 및 덮판
1000x400x1EA
(비상용 승강장용)

전설 배기 그릴
350x1100x2EA
(복피계단 전설용)

전설 배기 그릴
500x1000x1EA
(비상용 승강장용)

지하1층 소화배관 평면도

축척 : A1:1/150, A3:1/300

0 AS BUILT 2015.12

REVISION DESCRIPTION DATE

ORDER ORGAN

INVESTMENT

PROJECT OFFICE

ARCHITECTS ASSOCIATES

DRAWING TITLE

지하1층 소화배관 평면도

SCALE

A1 : 1 / 150
A3 : 1 / 300

APPROVED

ARCHITECT

DRAWN

DATE

2014. 03

CHECKED

DATE

2014. 03

CONSULTANT

DRAWING NO.

MF-08

스프링클러헤드 수별 급수관의 구경

구 분	Ø25	Ø32	Ø40	Ø50	Ø65	Ø80	Ø100	Ø125	Ø150
가(상향식or하향식)	2	3	5	10	30	60	100	160	161이상
나(상·하향식)	2	4	7	15	30	60	100	160	161이상
가(개방형)	1	2	5	8	15	27	55	90	161이상

PROJECT TITLE

성수동1가
지식산업센터
신축공사

NOTES

지상1층 소화배관 평면도

축척 : A1:1/150, A3:1/300

0	AS BUILT	2015.12
REVISION	DESCRIPTION	DATE
ORDER ORGAN		
티티벤처인베스트먼트		
INVESTMENT		
대표전화(02)579-8361		
팩시밀리(02)579-8364		
PROJECT OFFICE		
ATEC(주)에이텍종합건축사사무소		
ARCHITECTS & ASSOCIATES		
대표전화(02)3462-6361		
팩시밀리(02)3462-6362		
DRAWING TITLE		
지상1층 소화배관 평면도		
SCALE		APPROVED
A1 : 1 / 150 A3 : 1 / 300		ARCHITECT 김상길
DRAWN		
하진태		DATE 2014. 03
CHECKED		DATE 2014. 03
CONSULTANT		
DRAWING NO.		
MF-09		

스프링클러헤드 수별 급수관의 구경

구 분	Ø25	Ø32	Ø40	Ø50	Ø65	Ø80	Ø100	Ø125	Ø150
가(상향식or하향식)	2	3	5	10	30	60	100	160	161이상
나(상·하향식)	2	4	7	15	30	60	100	160	161이상
가(개방형)	1	2	5	8	15	27	55	90	161이상

PROJECT TITLE

성수동1가
지식산업센터
신축공사

NOTES

0	AS BUILT	2015.12
REVISION	DESCRIPTION	DATE


ORDER ORGAN
T T 티티벤처인베스트먼트
INVESTMENT
PROJECT OFFICE
ATEC 에이텍종합건축사사무소
ARCHITECTS & ASSOCIATES

지상2층
소화배관 평면도

SCALE A1 : 1 / 150 A3 : 1 / 300	APPROVED ARCHITECT 김 상 길
DRAWN 하 진 태	DATE 2014. 03
CHECKED	DATE 2014. 03
CONSULTANT	


DRAWING NO.
MF-10

Ø15스프링클러헤드(폐쇄형) 속박형72°Cx32EA Ø15스프링클러헤드(폐쇄형) 하향식72°Cx107EA Ø125알팔벨브x1EA 옥내소화전함x2EA Ø40x15M호스x2본 Ø40방사형관창 구비 Ø65단구방수구 내장 방수용 기구함 x 2EA Ø65 x 15M호스 x 3본 Ø65 방사형관창 x 1본 시 험 벨 브 함 15ø 개방형헤드 및 압력계 Ø15 오리피스 내장	A.B.C 분말소화기 (3.3KG) x 11EA 자동소화장치 x 2EA(EPS,PS내 설치)	전실금기그릴 및 덮판 400x400x2EA (특피계단 전실용) 전실금기그릴 및 덮판 1000x400x1EA (비상용 승강장용) 전실 배기 그릴 350x1100x2EA (특피계단 전실용) 전실 배기 그릴 500x1100x1EA (비상용 승강장용)
---	---	--

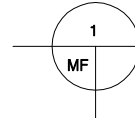

지상2층 소화배관 평면도

축척 : A1:1/150, A3:1/300

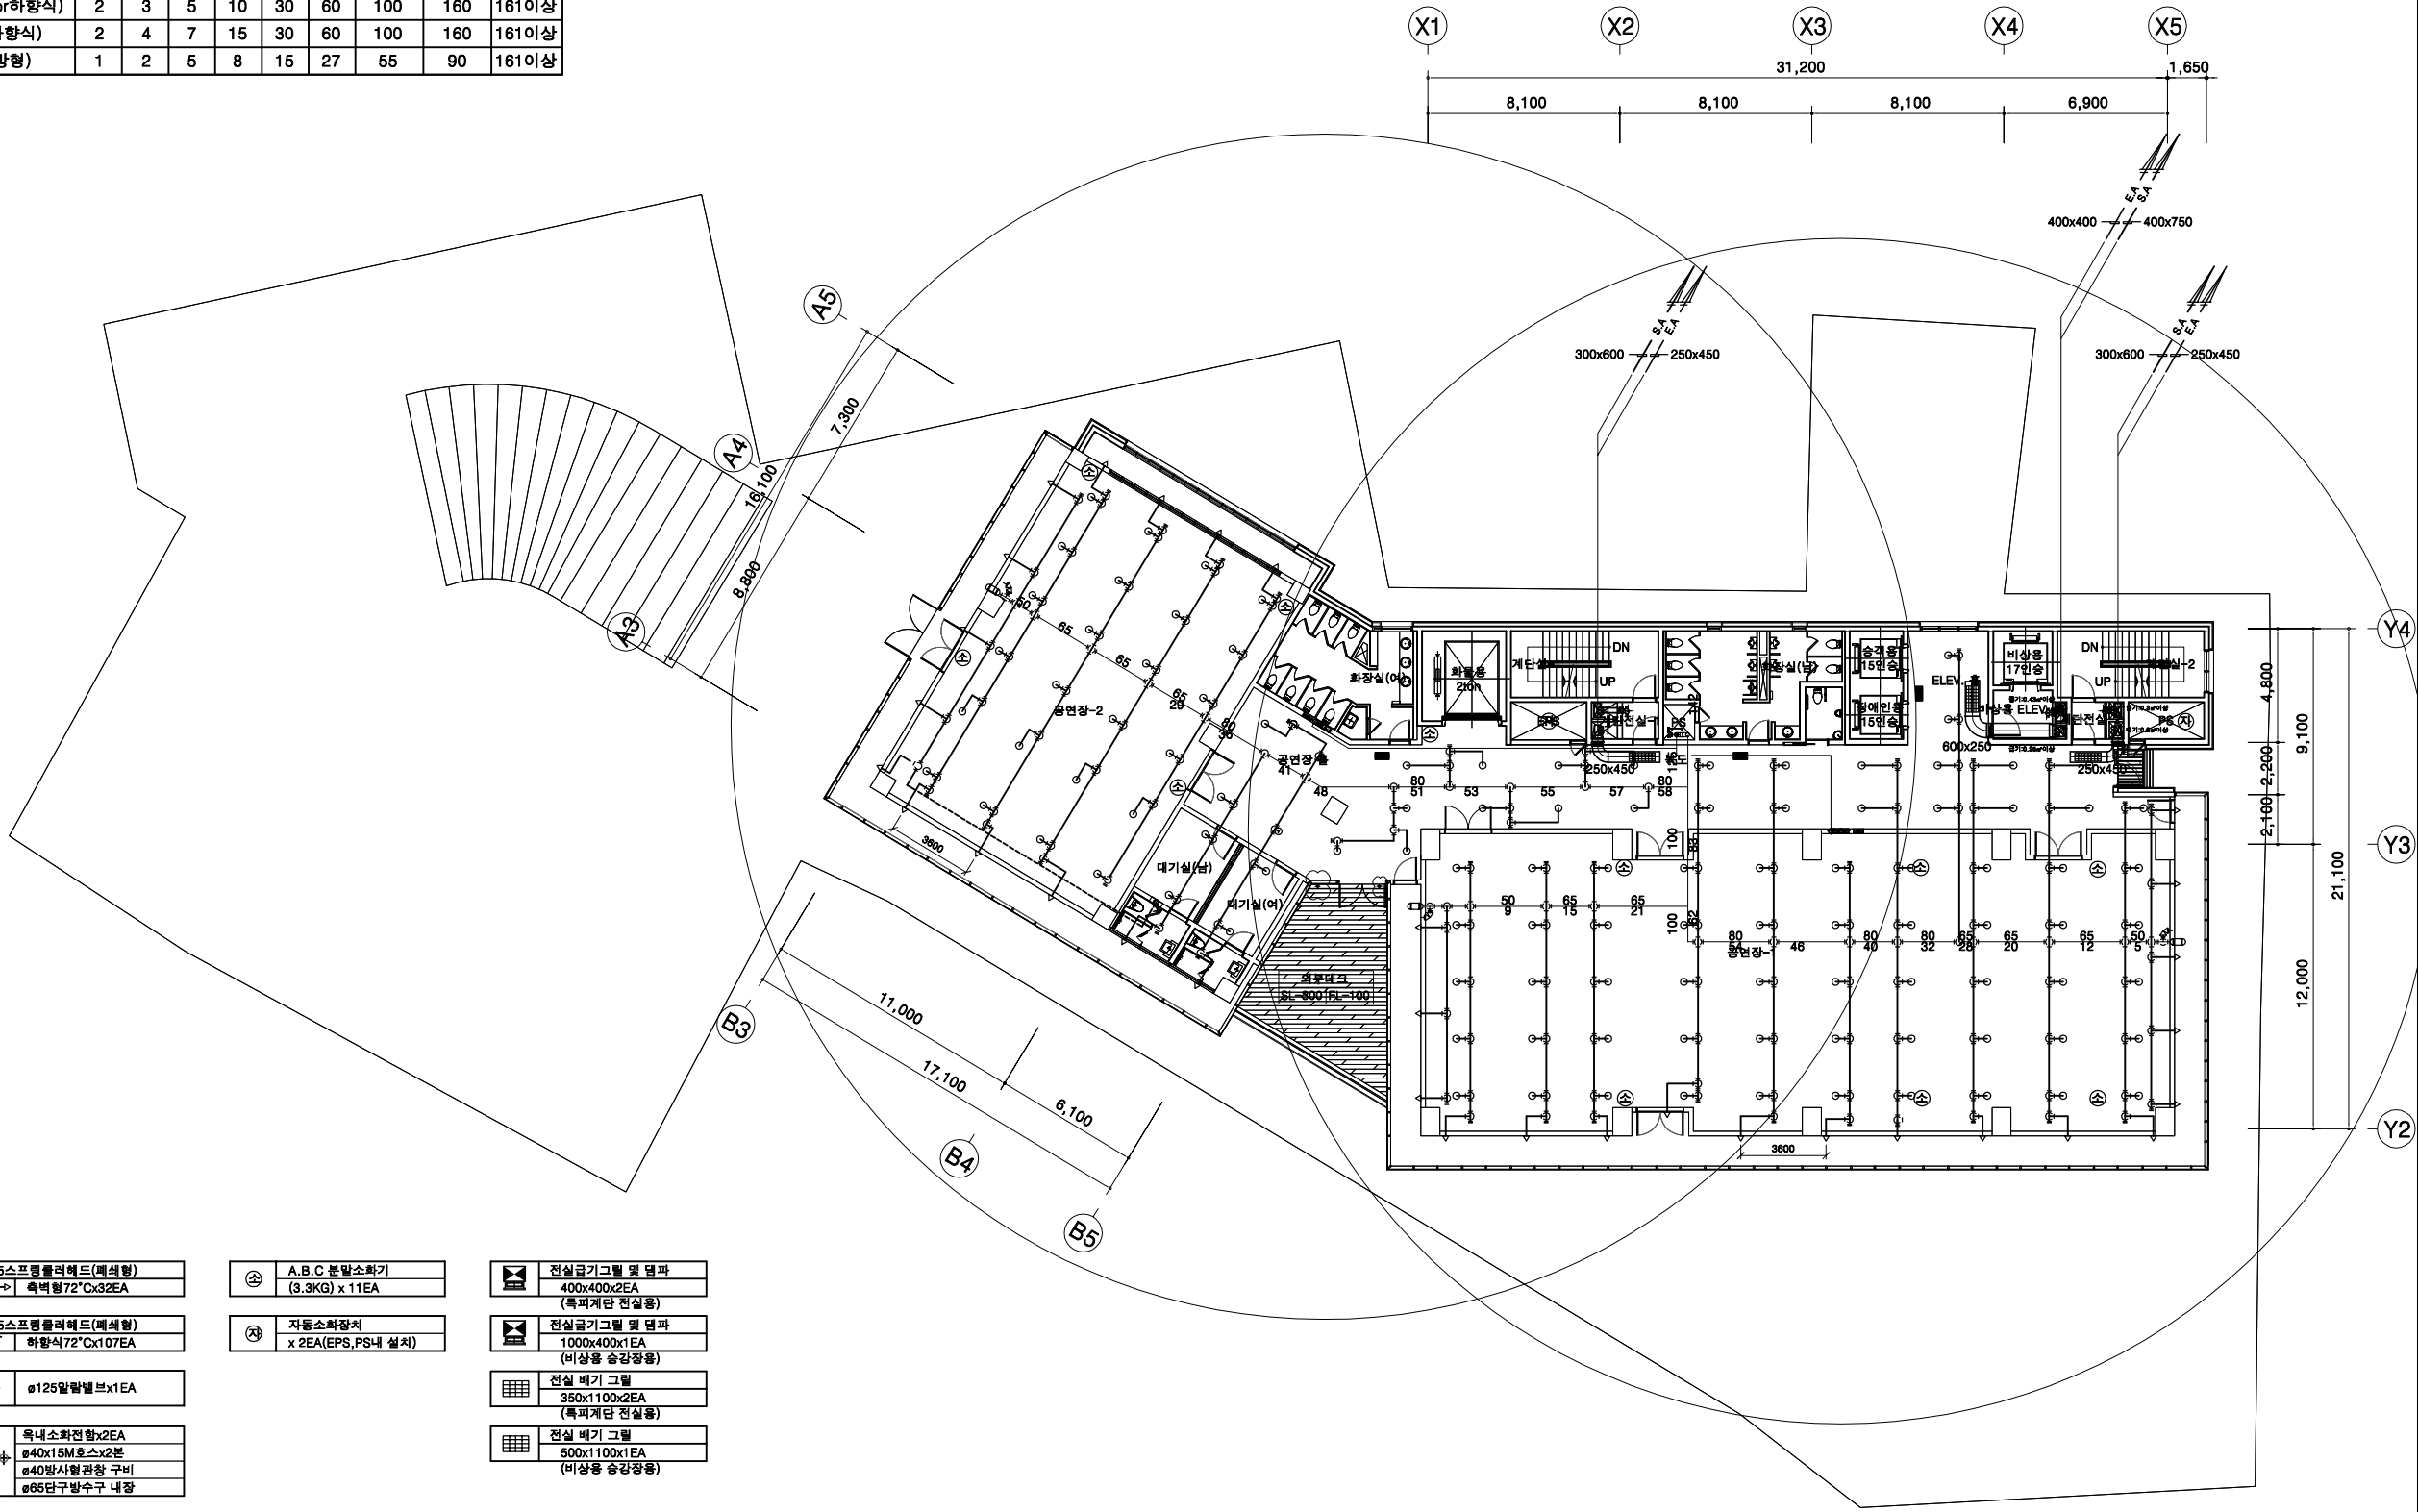

구 분	Ø25	Ø32	Ø40	Ø50	Ø65	Ø80	Ø100	Ø125	Ø150
가(상향식·하향식)	2	3	5	10	30	60	100	160	161이상
나(상·하향식)	2	4	7	15	30	60	100	160	161이상
가(개방형)	1	2	5	8	15	27	55	90	161이상

성수동1가
지식산업센터
신축공사



VENTURE
INVESTMENT

ATEC (주)에이텍종합건축사사무소
ARCHITECTS & ASSOCIATES

SCALE	APPROVED
A1 : 1 / 150 A3 : 1 / 300	ARCHITECT 김 상 길
DRAWN 하 진 태	DATE 2014. 03


DRAWING NO. MF-11

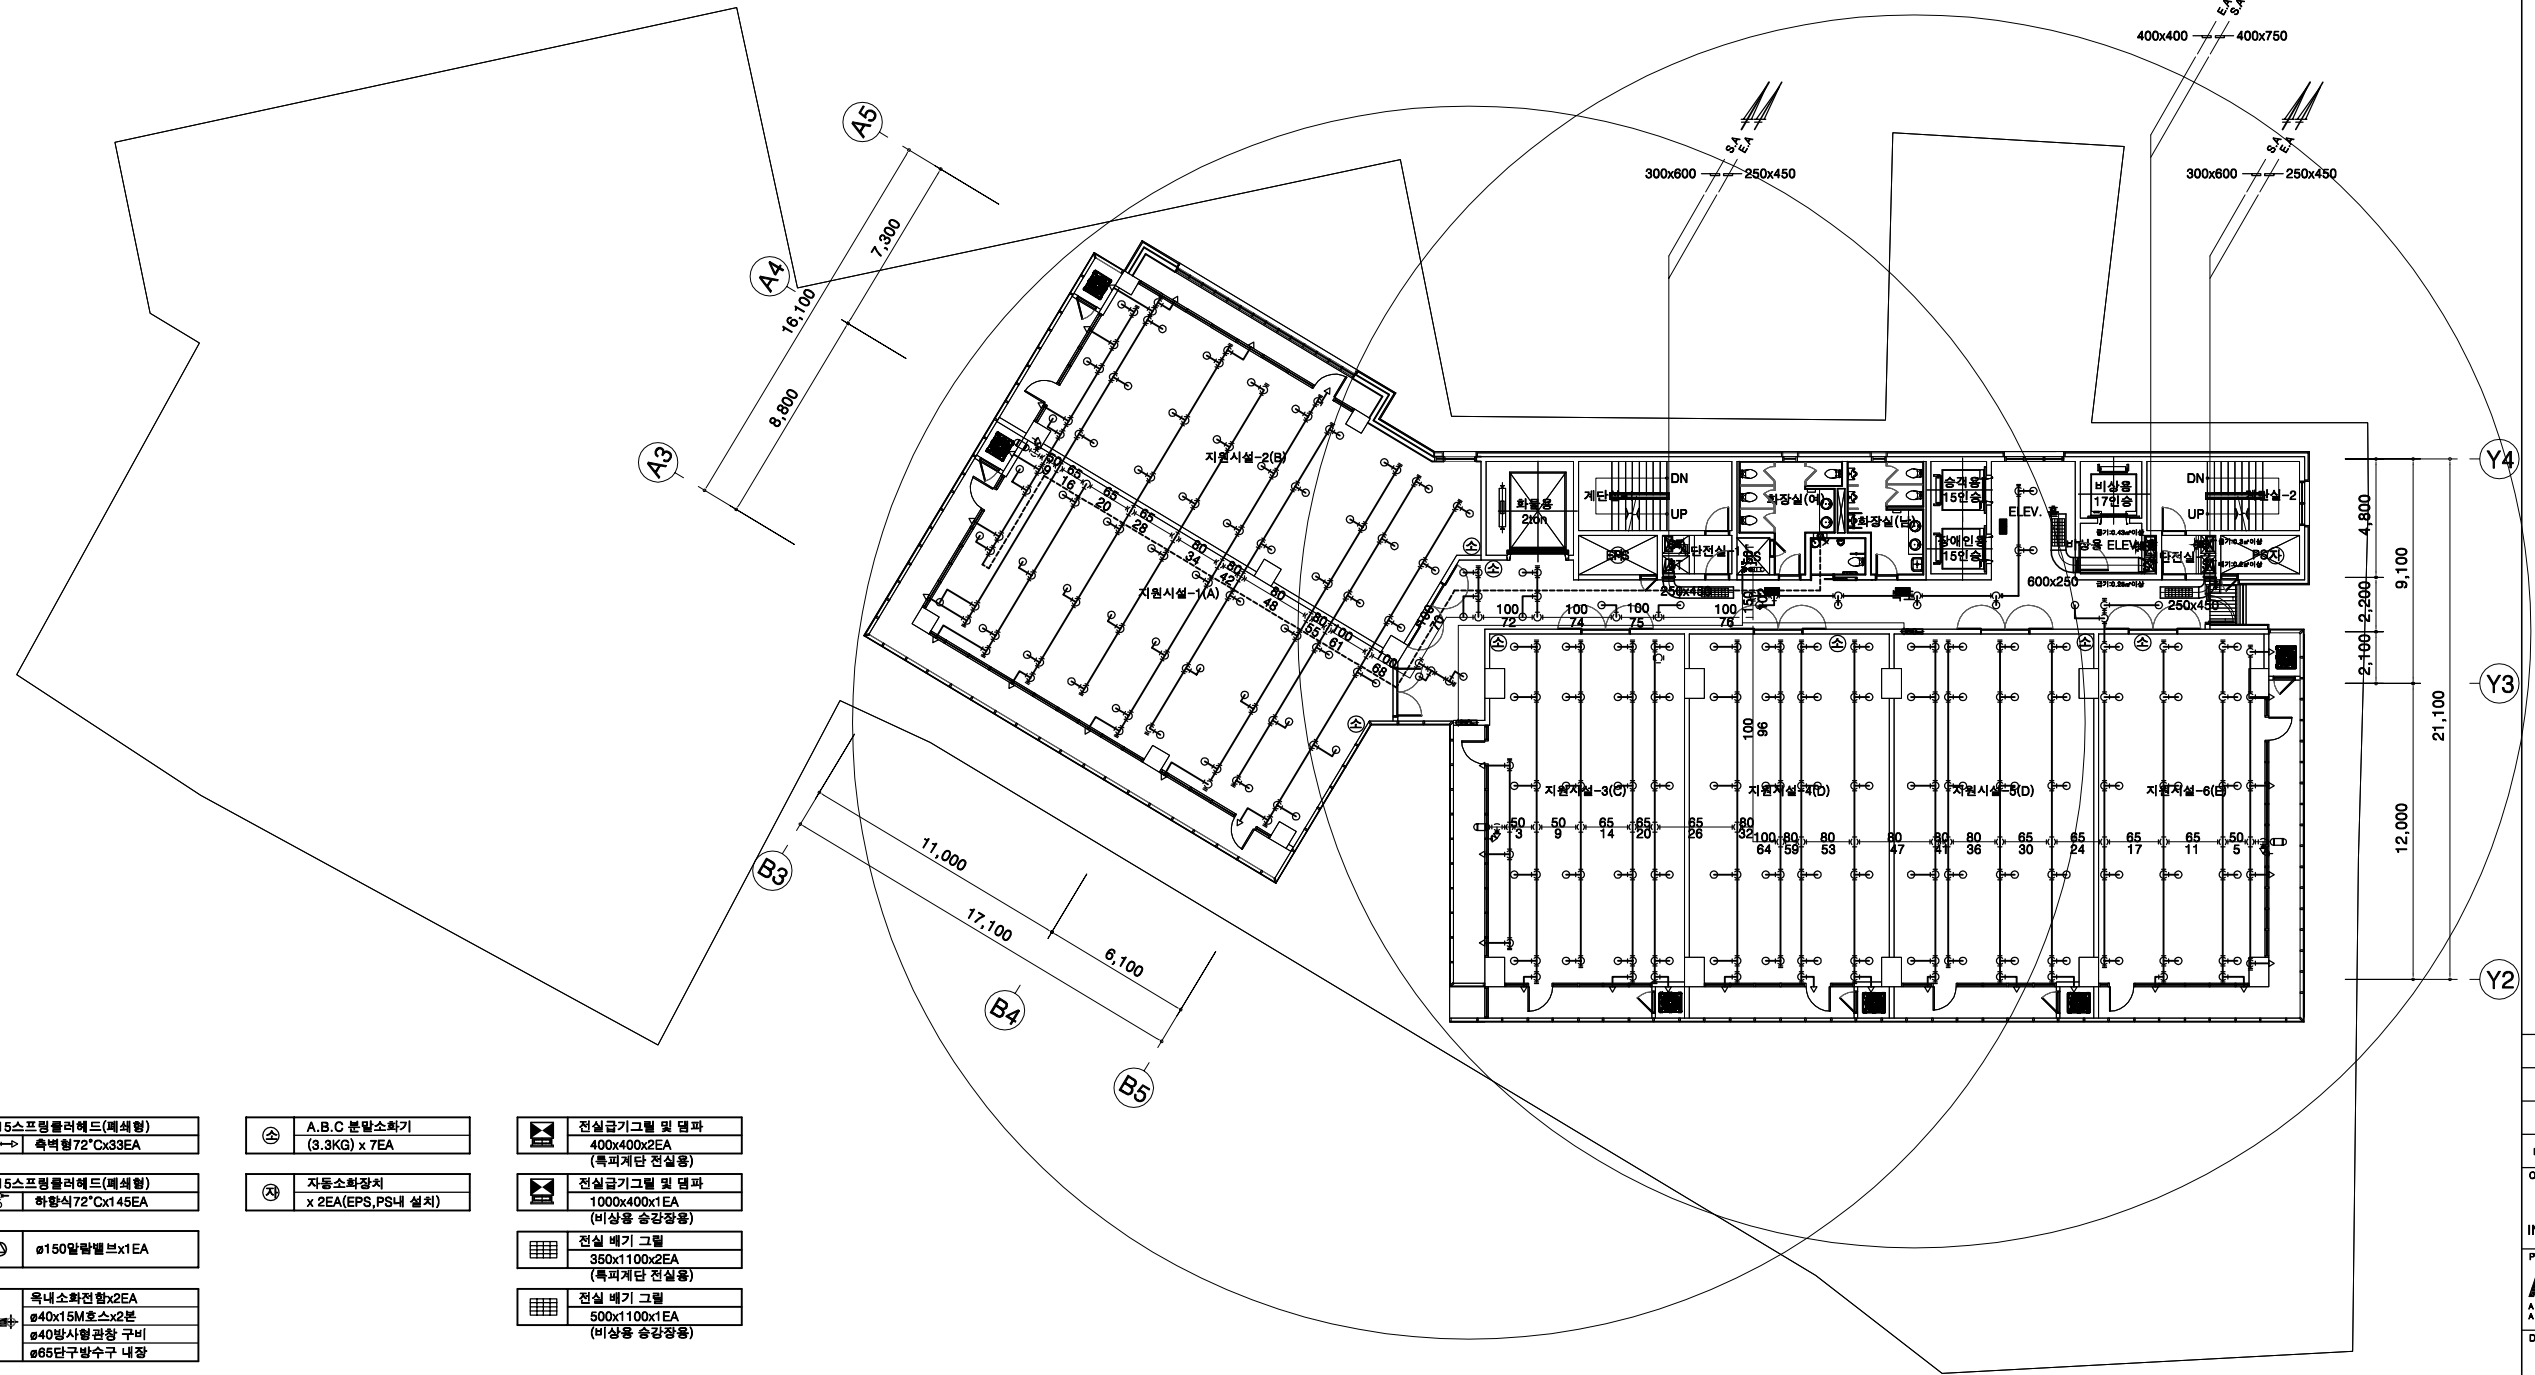

축척 : A1:1/150, A3:1/300


스프링클러헤드 수별 급수관의 구경

구 분	Ø25	Ø32	Ø40	Ø50	Ø65	Ø80	Ø100	Ø125	Ø150
가(상향식or하향식)	2	3	5	10	30	60	100	160	161이상
나(상·하향식)	2	4	7	15	30	60	100	160	161이상
가(개방형)	1	2	5	8	15	27	55	90	161이상

PROJECT TITLE

성수동1가
지식산업센터
신축공사

NOTES

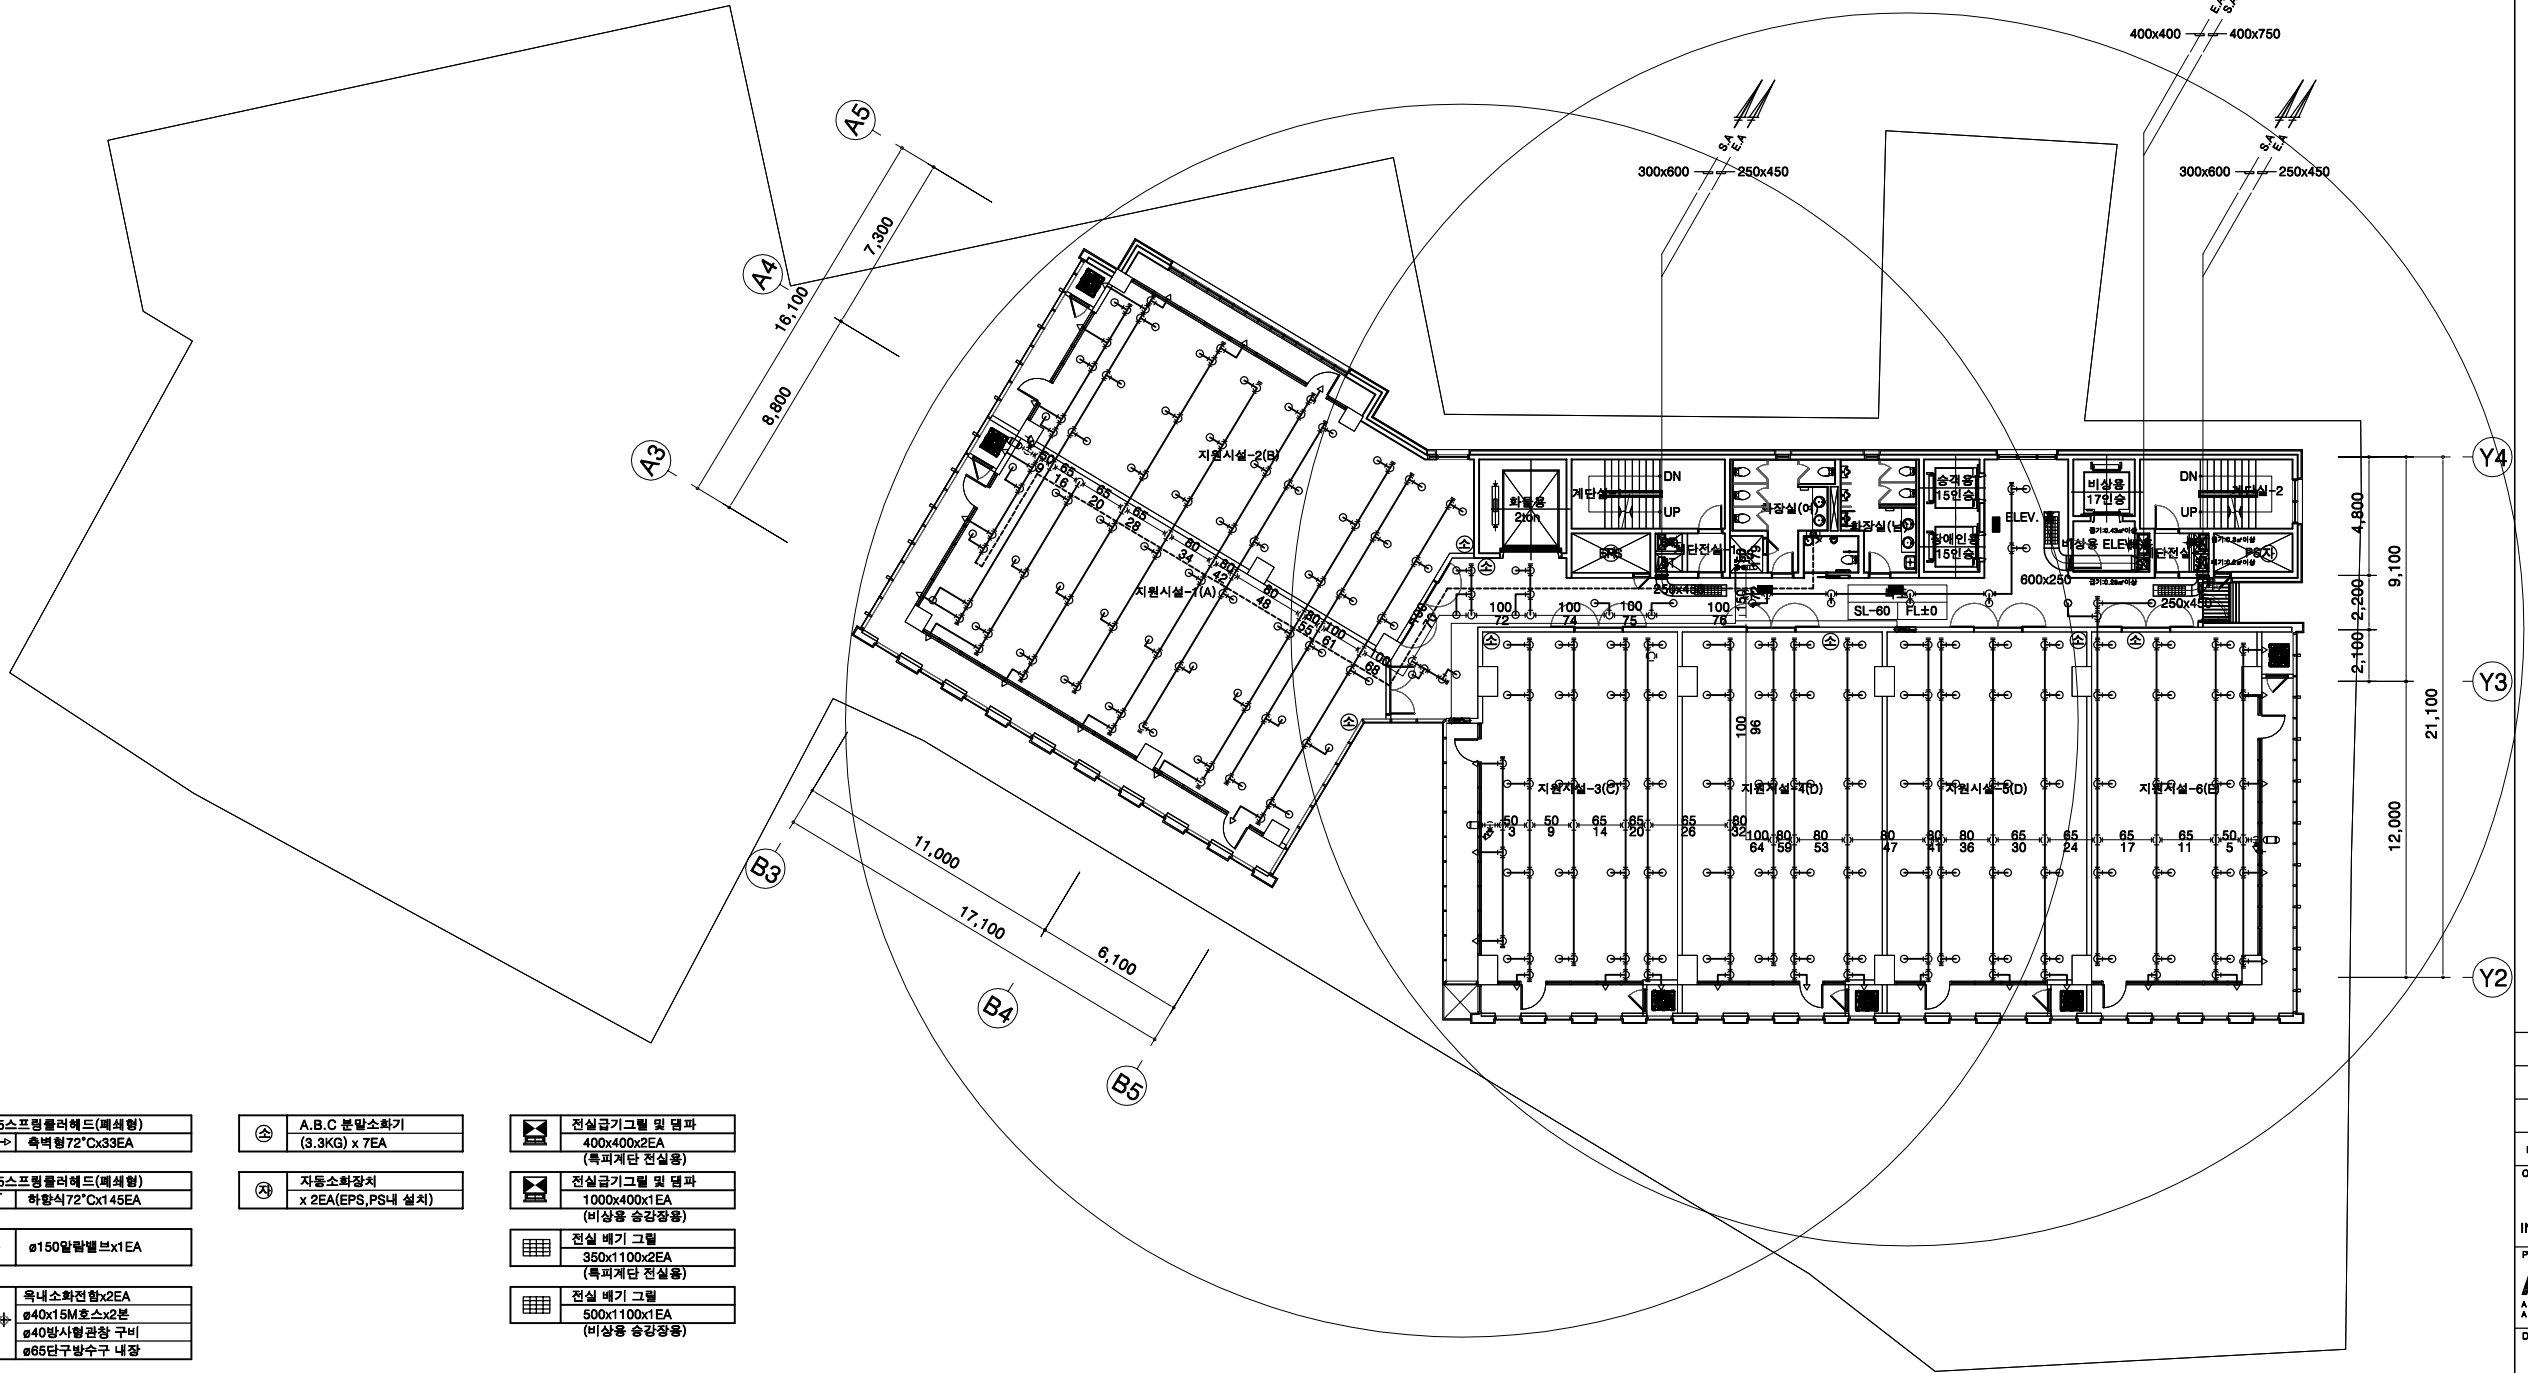

Ø15스프링클러헤드(폐쇄형)
속박형72°Cx33EA

Ø15스프링클러헤드(폐쇄형)
하향식72°Cx145EA

Ø150알팔벨브x1EA

옥내소화전함x2EA
Ø40x16M호스x2본
Ø40방시황관창 구비
Ø65단구방수구 내장

시원벨브함
150개방형헤드 및 압력계
Ø15 오리피스 내장

A.B.C 분말소화기
(3.3KG) x 7EA

자동소화장치
x 2EA(EPS,PS내 설치)

전실급기그릴 및 덮판
400x400x2EA
(특피계단 전실용)

전실급기그릴 및 덮판
1000x400x1EA
(비상용 승강장용)

전실 배기 그릴
350x1100x2EA
(특피계단 전실용)

전실 배기 그릴
500x1100x1EA
(비상용 승강장용)

1
MF

지상4층 소화배관 평면도

축척 : A1:1/150, A3:1/300

0 AS BUILT 2015.12

REVISION DESCRIPTION DATE

ORDER ORGAN

INVESTMENT TIT VENTURE
대표전화(02)579-8361
팩시밀리(02)579-8364

PROJECT OFFICE

ATEC주)에이텍종합건축사사무소
ARCHITECTS & ASSOCIATES
대표전화(02)3462-6361
팩시밀리(02)3462-6362

DRAWING TITLE

지상4층
소화배관 평면도

SCALE

A1 : 1 / 150
A3 : 1 / 300

APPROVED ARCHITECT

김 상 길

DRAWN DATE

하 진 태 2014. 03

CHECKED DATE

2014. 03

CONSULTANT

DRAWING NO.

MF-12


스프링클러헤드 수별 급수관의 구경

구 분	Ø25	Ø32	Ø40	Ø50	Ø65	Ø80	Ø100	Ø125	Ø150
가(상향식or하향식)	2	3	5	10	30	60	100	160	161이상
나(상·하향식)	2	4	7	15	30	60	100	160	161이상
가(개방형)	1	2	5	8	15	27	55	90	161이상

PROJECT TITLE

성수동1가
지식산업센터
신축공사

NOTES

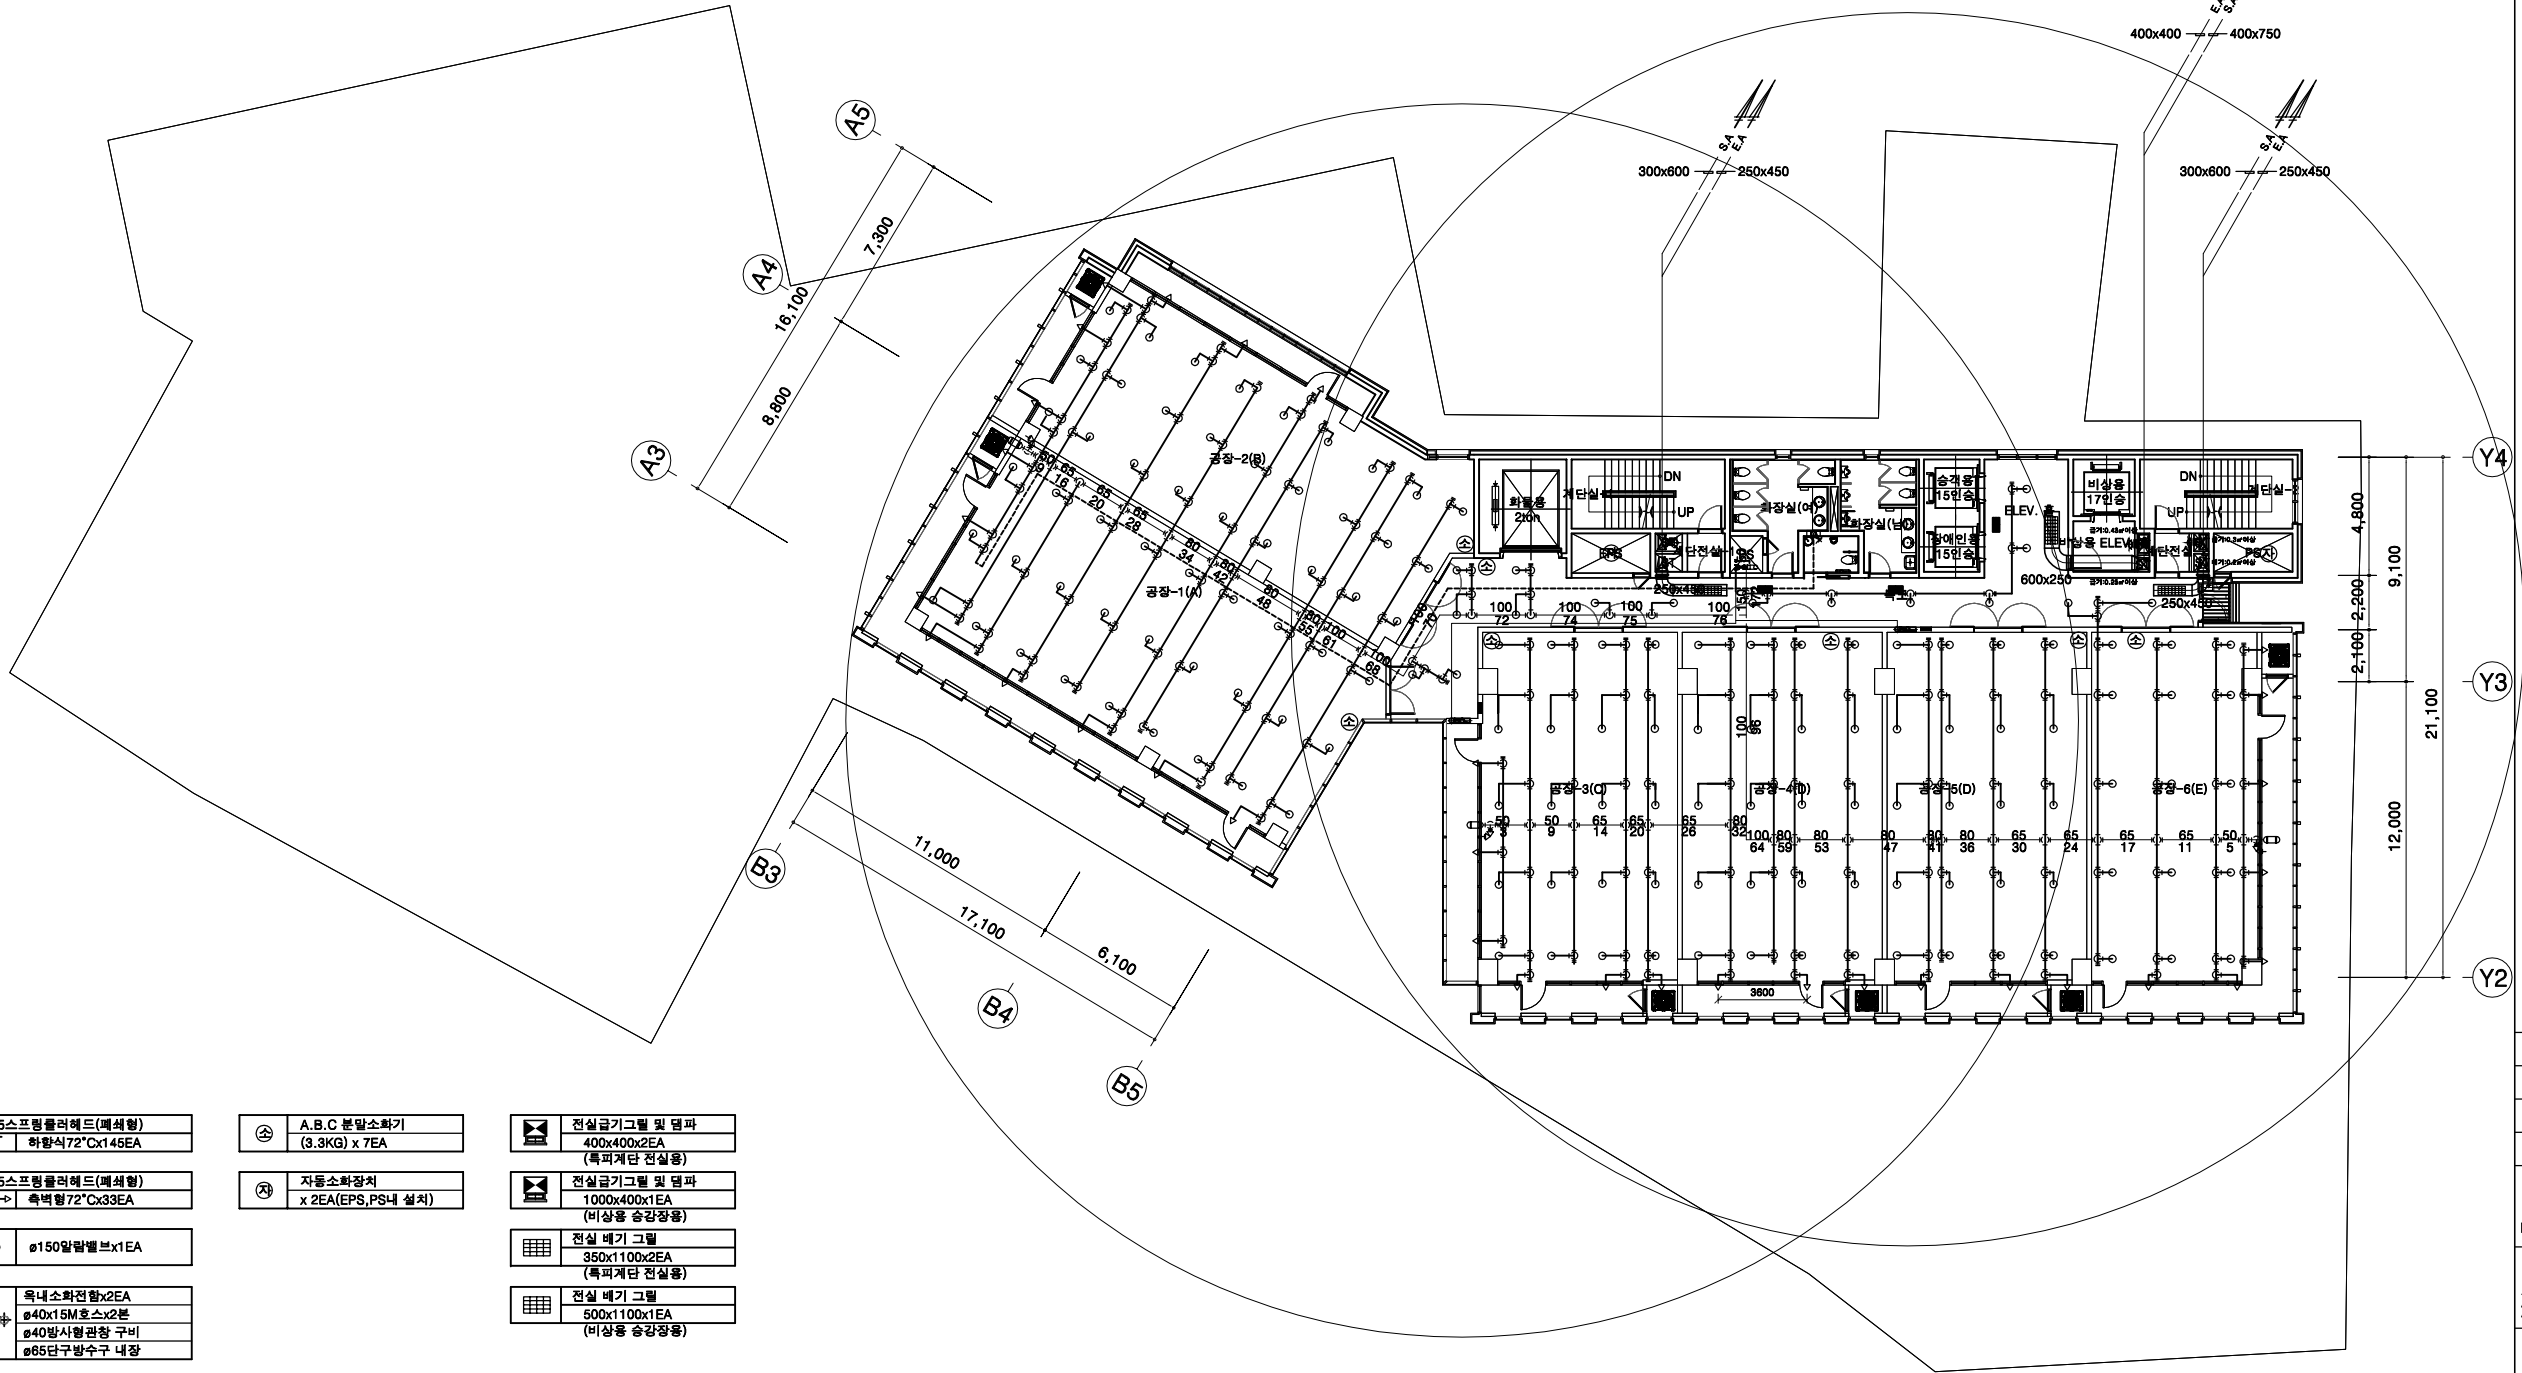

Ø15스프링클러헤드(폐쇄형)
하향식72°Cx145EA

Ø15스프링클러헤드(폐쇄형)
측벽형72°Cx33EA

Ø150알람벨브x1EA

옥내소화전함x2EA
Ø40x15M호스x2본
Ø40방사형관창 구비
Ø65단구방수구 내장

시험 밸브 함
15# 개방형헤드 및 압력계
Ø15 오리피스 내장

방수용 기구함 x 2EA
Ø65 x 15M호스 x 3본
Ø65 방사형관창 x 1본
(5층에 해당)

A.B.C 분말소화기
(3.3KG) x 7EA

자동소화장치
x 2EA(EPS,PS내 설치)

전실급기그릴 및 덮판
400x400x2EA
(특피계단 전실용)

전실급기그릴 및 덮판
1000x400x1EA
(비상용 승강장용)

전실 배기 그릴
350x1100x2EA
(특피계단 전실용)

전실 배기 그릴
500x1100x1EA
(비상용 승강장용)

1
MF

지상5~7층 소화배관 평면도

축척 : A1:1/150, A3:1/300

0	AS BUILT	2015.12
REVISION	DESCRIPTION	DATE

ORDER ORGAN
INVESTMENT
티터벤처인베스트먼트
대표전화(02)579-8361
팩시밀리(02)579-8364
PROJECT OFFICE
ATEC주)에이텍종합건축사사무소
ARCHITECTS & ASSOCIATES
대표전화(02)3462-6361
팩시밀리(02)3462-6362

DRAWING TITLE
지상5~7층
소화배관 평면도

SCALE A1 : 1 / 150 A3 : 1 / 300	APPROVED ARCHITECT 김 상 길
DRAWN 하 진 태	DATE 2014. 03
CHECKED	DATE 2014. 03
CONSULTANT	
DRAWING NO.	MF-13


스프링클러헤드 수별 급수관의 구경

구 분	Ø25	Ø32	Ø40	Ø50	Ø65	Ø80	Ø100	Ø125	Ø150
가(상향식or하향식)	2	3	5	10	30	60	100	160	161이상
나(상·하향식)	2	4	7	15	30	60	100	160	161이상
가(개방형)	1	2	5	8	15	27	55	90	161이상

PROJECT TITLE

성수동1가
지식산업센터
신축공사

NOTES

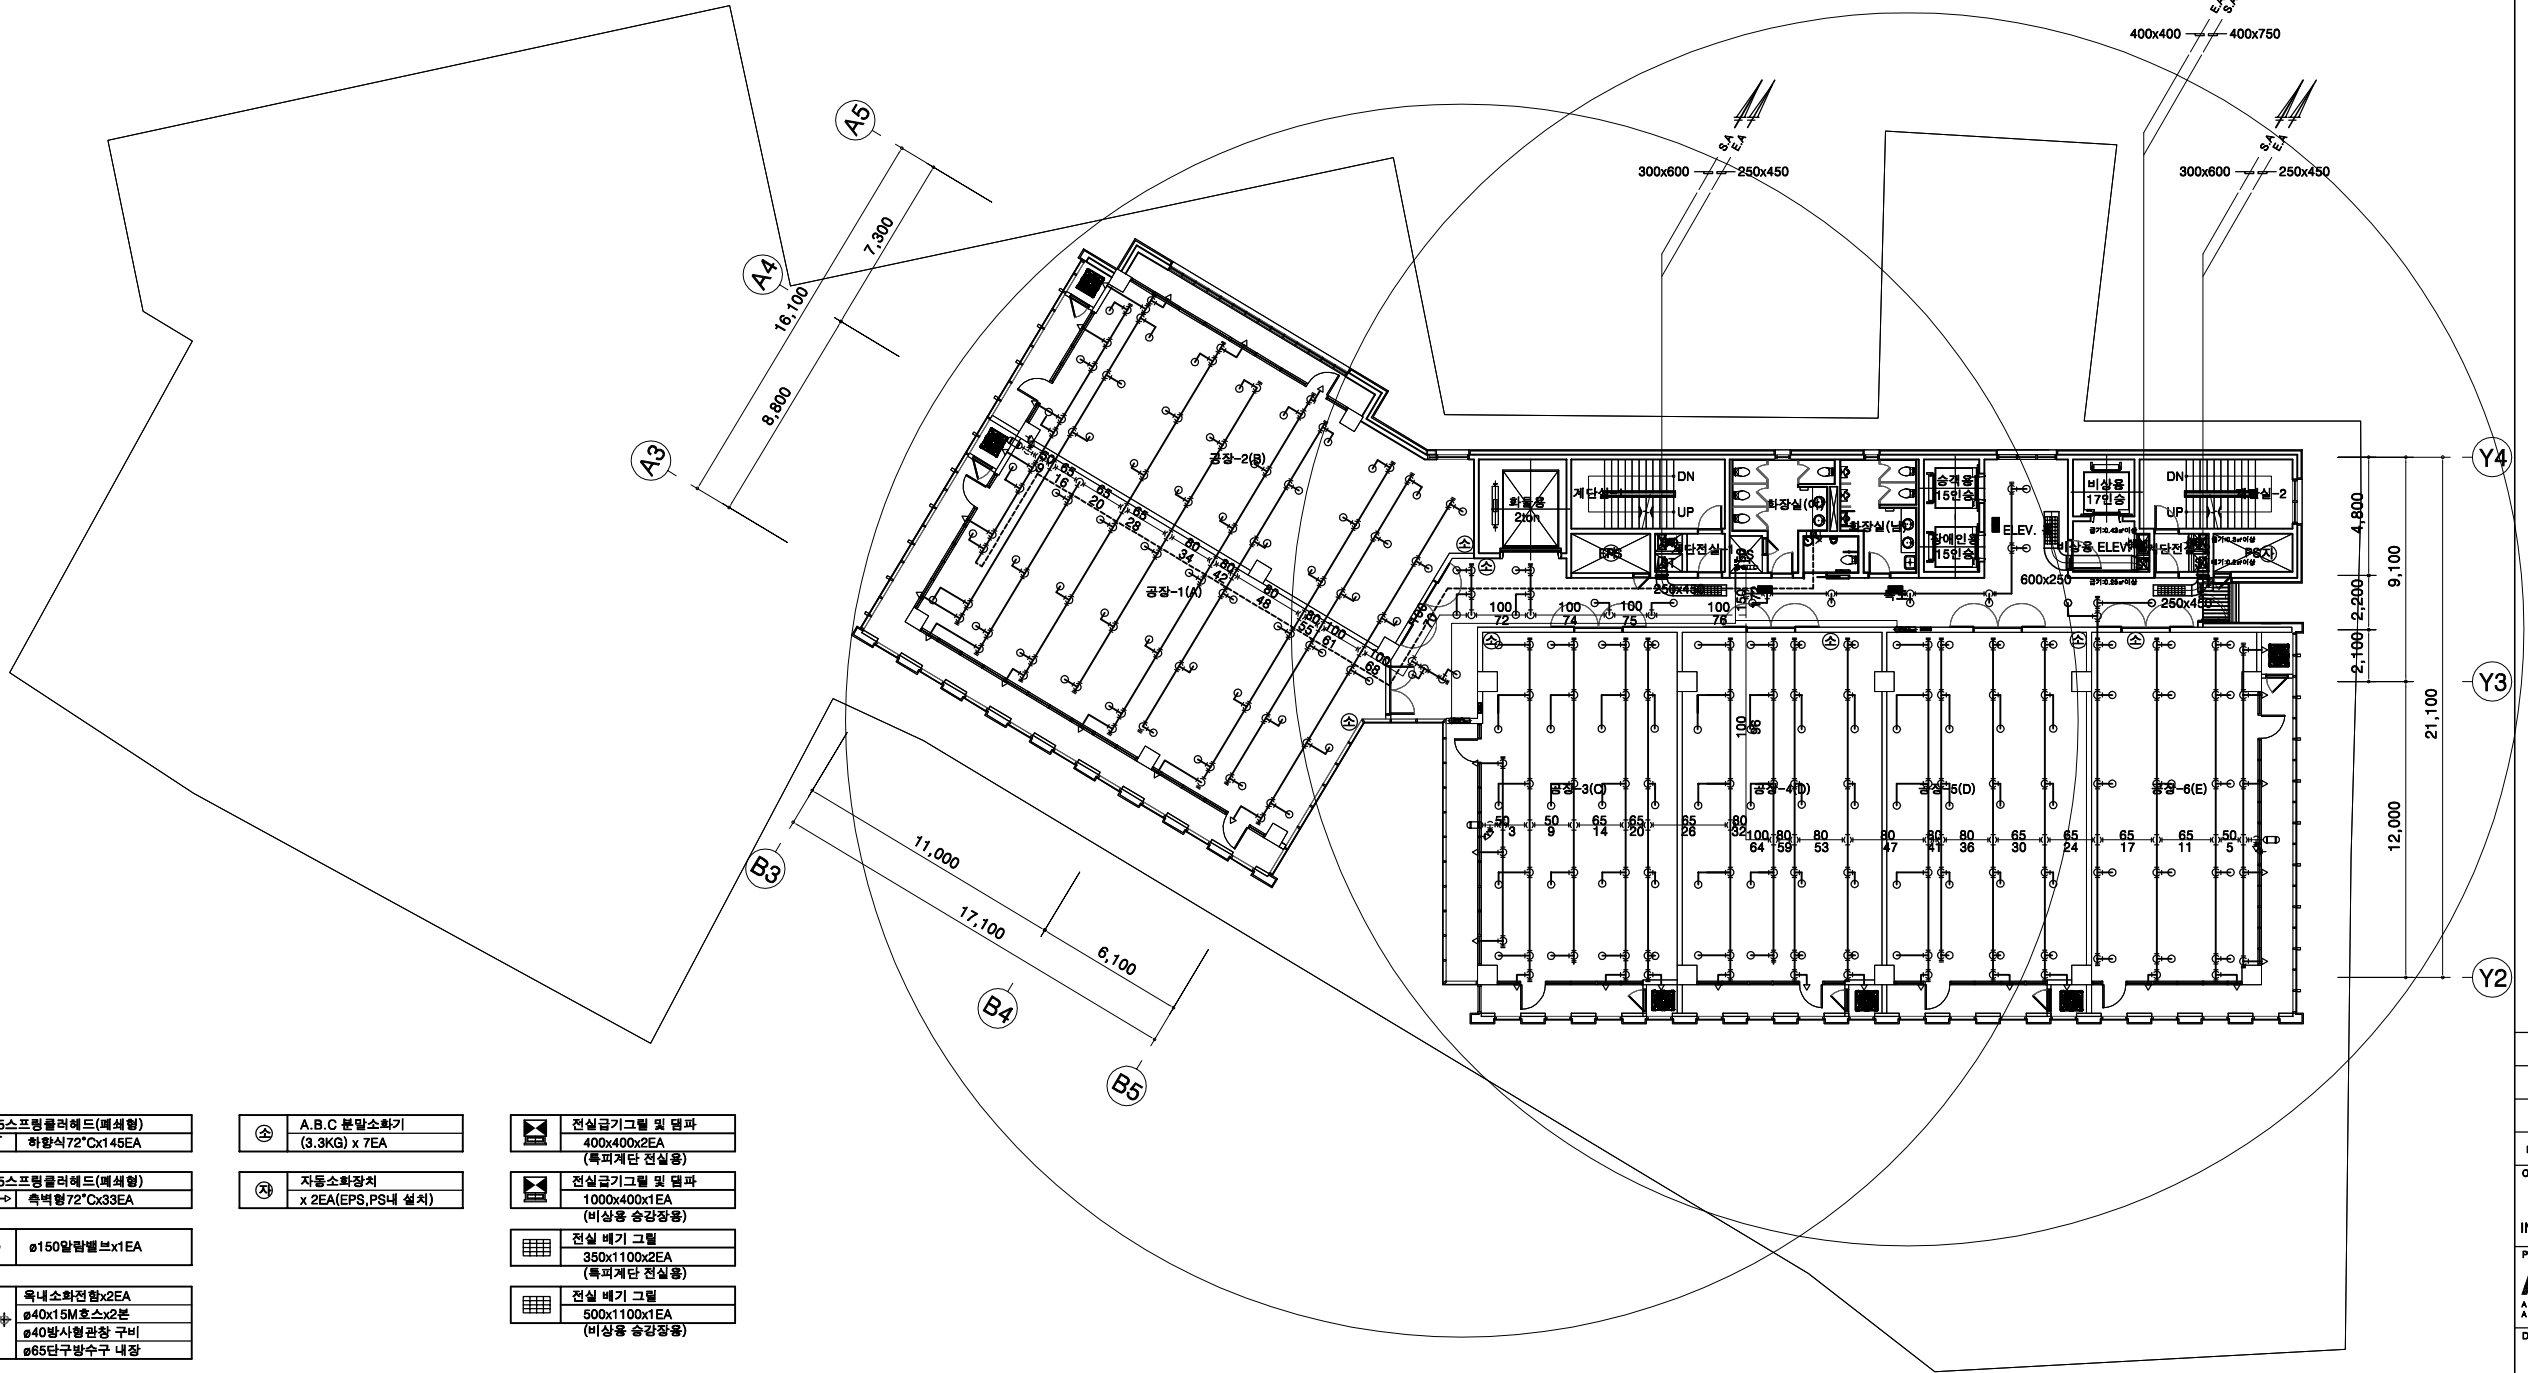

ø15스프링클러헤드(배설형)
하향식72°Cx145EA

ø15스프링클러헤드(배설형)
측벽형72°Cx33EA

ø150알람벨브x1EA

옥내소화전함x2EA
ø40x15M호스x2본
ø40방사형관창 구비
ø65단구방수구 내장

시험 밸브 함
15ø 개방형헤드 및 압력계
ø15 오리피스 내장

방수용 기구함 x 2EA
ø65 x 15M호스 x 3본
ø65 방사형관창 x 1본
(8층에 해당)

A, B, C 분말소화기
(3.3KG) x 7EA

자동소화장치
x 2EA(EPS, PS내 설치)

전실급기그릴 및 덮판
400x400x2EA
(특피계단 전실용)

전실급기그릴 및 덮판
1000x400x1EA
(비상용 승강장용)

전실 배기 그릴
350x1100x2EA
(특피계단 전실용)

전실 배기 그릴
500x1100x1EA
(비상용 승강장용)

지상8~10층 소화배관 평면도

축척 : A1:1/150, A3:1/300

0 AS BUILT 2015.12

REVISION DESCRIPTION DATE

ORDER ORGAN

INVESTMENT

PROJECT OFFICE

ARCHITECTS ASSOCIATES

DRAWING TITLE

지상8~10층
소화배관 평면도

SCALE

A1 : 1 / 150
A3 : 1 / 300

APPROVED

ARCHITECT 김 상 길

DRAWN

하 전 태

DATE

2014. 03

CHECKED

DATE

2014. 03

CONSULTANT

DRAWING NO.

MF-14


스프링클러헤드 수별 급수관의 구경

구 분	Ø25	Ø32	Ø40	Ø50	Ø65	Ø80	Ø100	Ø125	Ø150
가(상향식or하향식)	2	3	5	10	30	60	100	160	161이상
나(상·하향식)	2	4	7	15	30	60	100	160	161이상
가(개방형)	1	2	5	8	15	27	55	90	161이상

PROJECT TITLE

성수동1가
지식산업센터
신축공사

NOTES

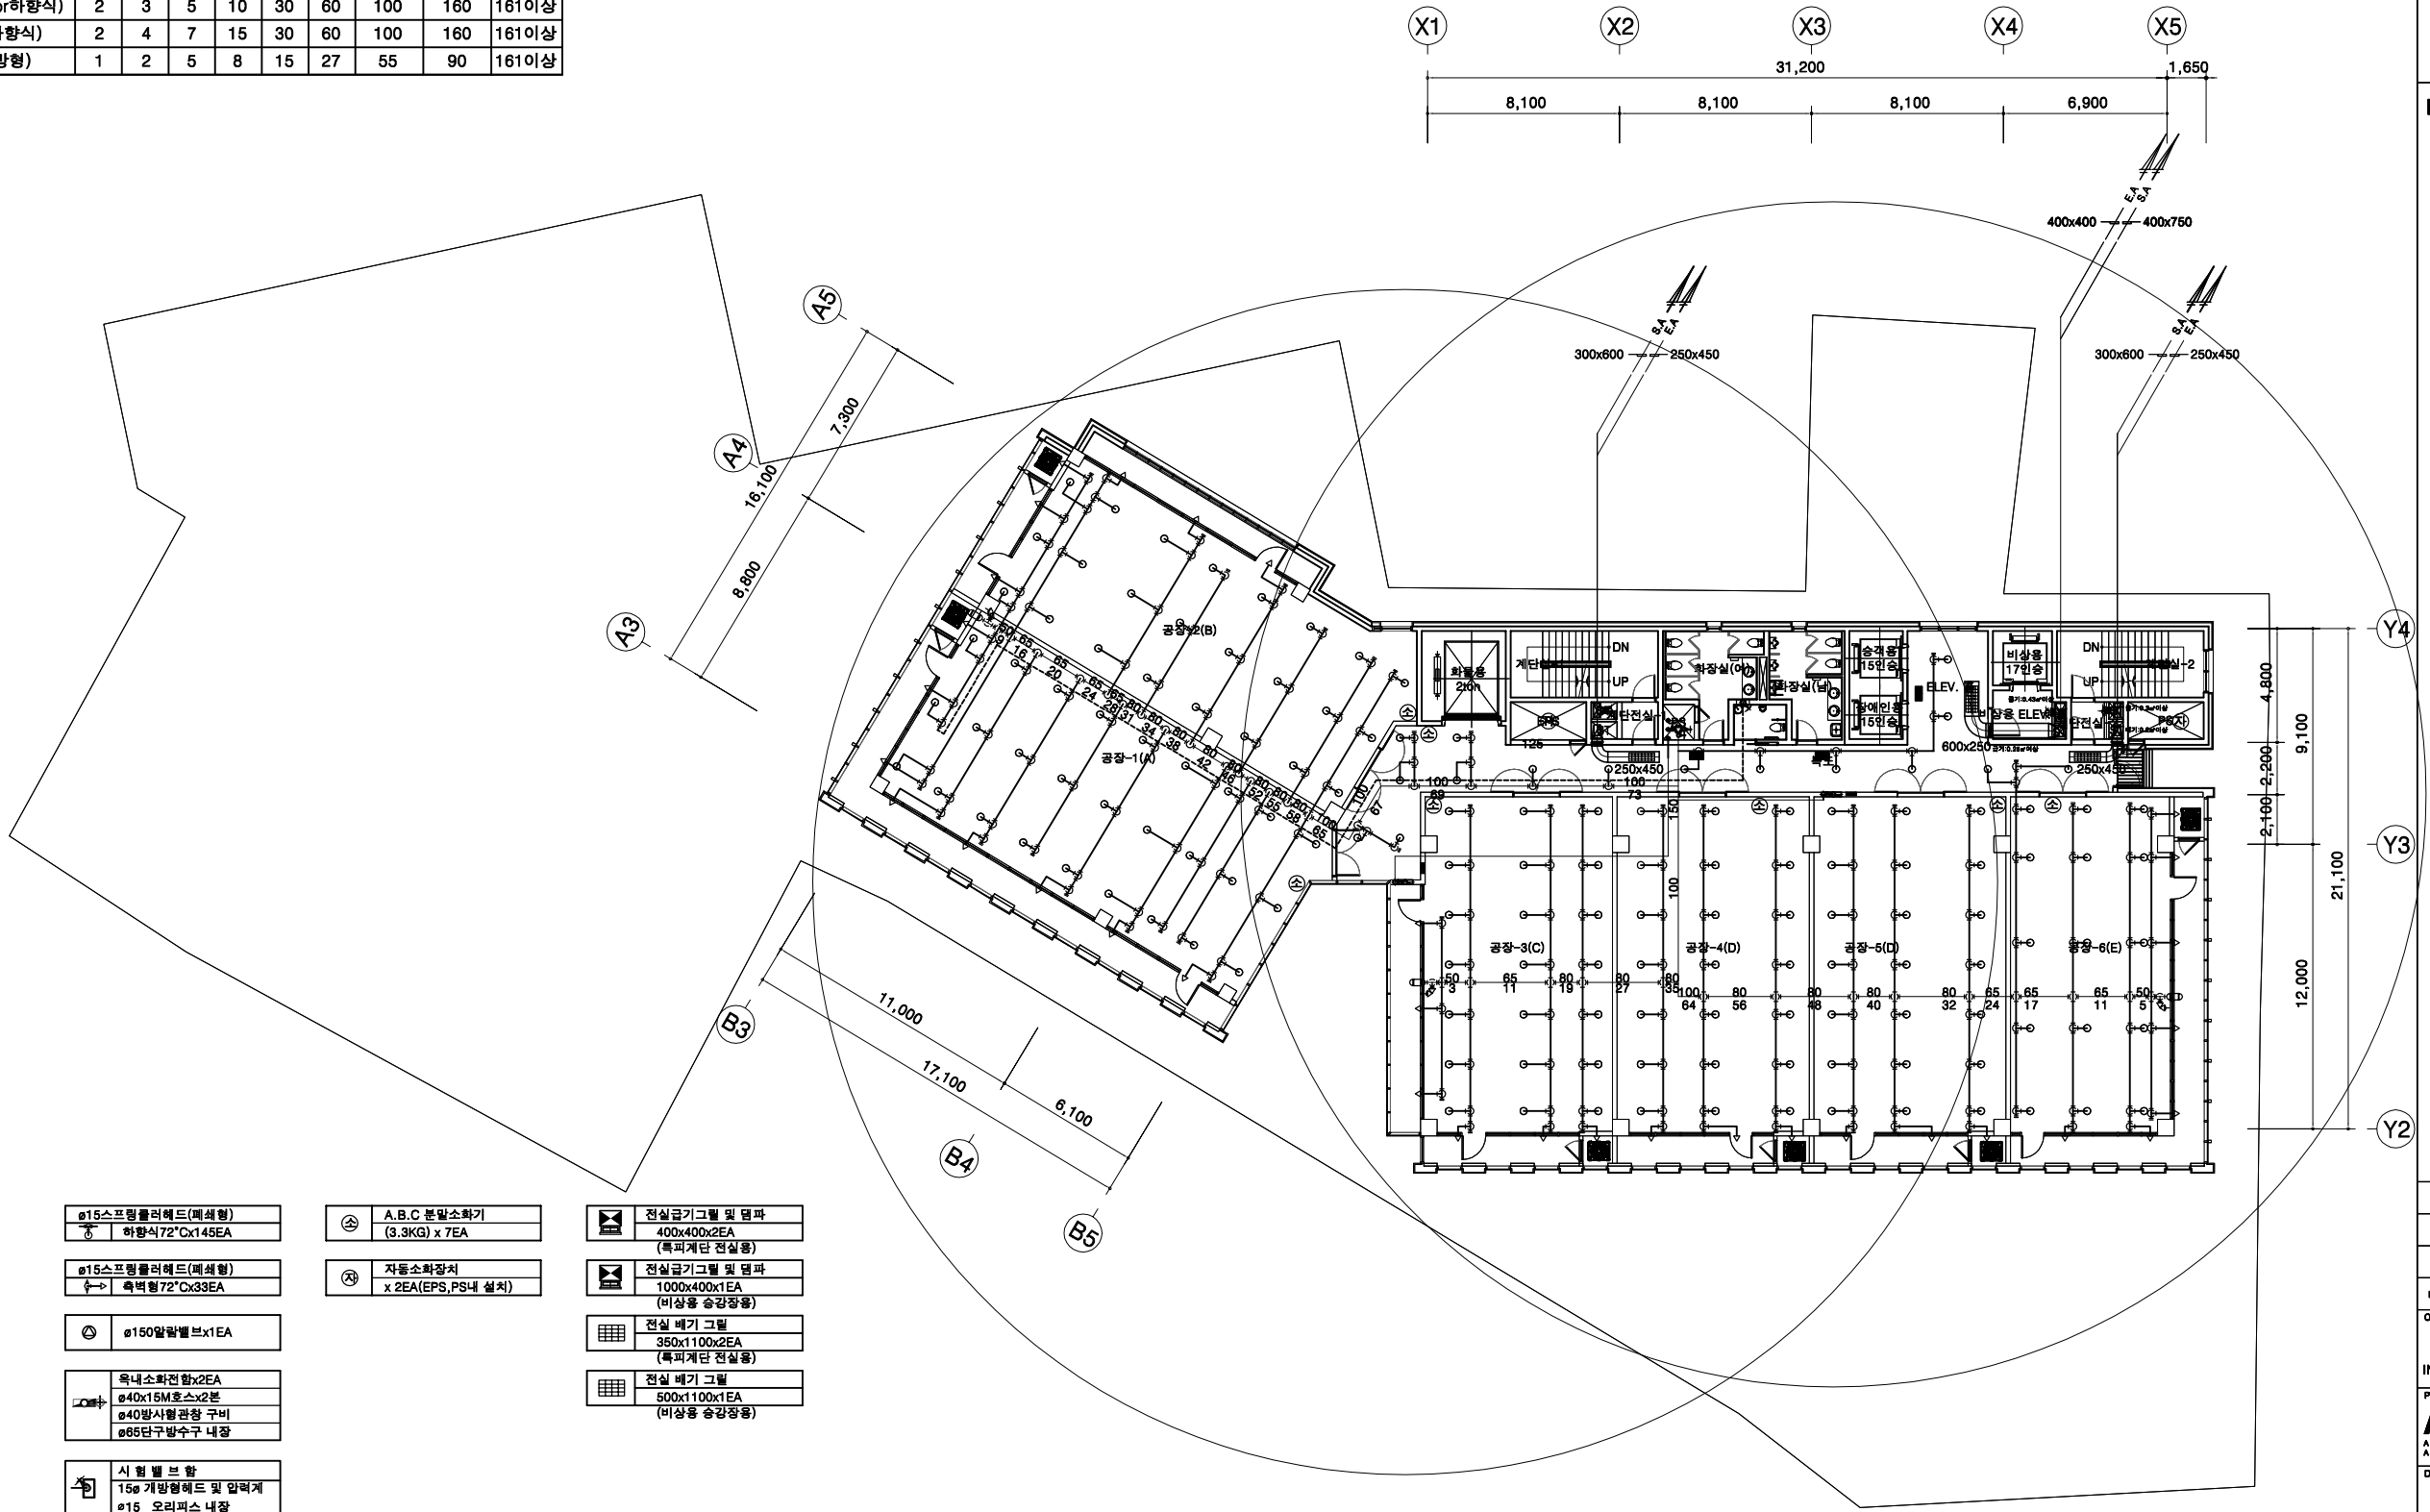


육내소화전함x2EA
Ø40x15M호스x2본
Ø40방사형관창 구비
Ø65단구방수구 내장

시행별 브함
15# 개방형헤드 및 압력계
Ø15 오피스 내장

방수용 기구함 x 2EA
Ø65 x 15M호스 x 3본
Ø65 방사형관창 x 1본
(11층에 해당)

A.B.C 분말소화기
(3.3KG) x 7EA

자동소화장치
x 2EA(EPS,PS내 설치)

전실급기그릴 및 덮판
400x400x2EA
(복피계단 전실용)

전실급기그릴 및 덮판
1000x400x1EA
(비상용 승강장용)

전실 배기 그릴
350x1100x2EA
(복피계단 전실용)

전실 배기 그릴
500x1100x1EA
(비상용 승강장용)

지상11~12층 소화배관 평면도

축척 : A1:1/150, A3:1/300

0 AS BUILT 2015.12

REVISION DESCRIPTION DATE

ORDER ORGAN

INVESTMENT TITRE
대표전화(02)579-8361
팩시밀리(02)579-8364

PROJECT OFFICE

ATEC(주)에이텍종합건축사사무소
ARCHITECTS ASSOCIATES
대표전화(02)3462-6361
팩시밀리(02)3462-6362

DRAWING TITLE

지상11~12층
소화배관 평면도

SCALE

A1 : 1 / 150
A3 : 1 / 300

APPROVED ARCHITECT 김 상 길

DRAWN 하 진 태 DATE 2014. 03

CHECKED DATE 2014. 03

CONSULTANT

DRAWING NO. MF-15


스프링클러헤드 수별 급수관의 구경

구 분	Ø25	Ø32	Ø40	Ø50	Ø65	Ø80	Ø100	Ø125	Ø150
가(상향식or하향식)	2	3	5	10	30	60	100	160	161이상
나(상·하향식)	2	4	7	15	30	60	100	160	161이상
가(개방형)	1	2	5	8	15	27	55	90	161이상

PROJECT TITLE

성수동1가
지식산업센터
신축공사

NOTES

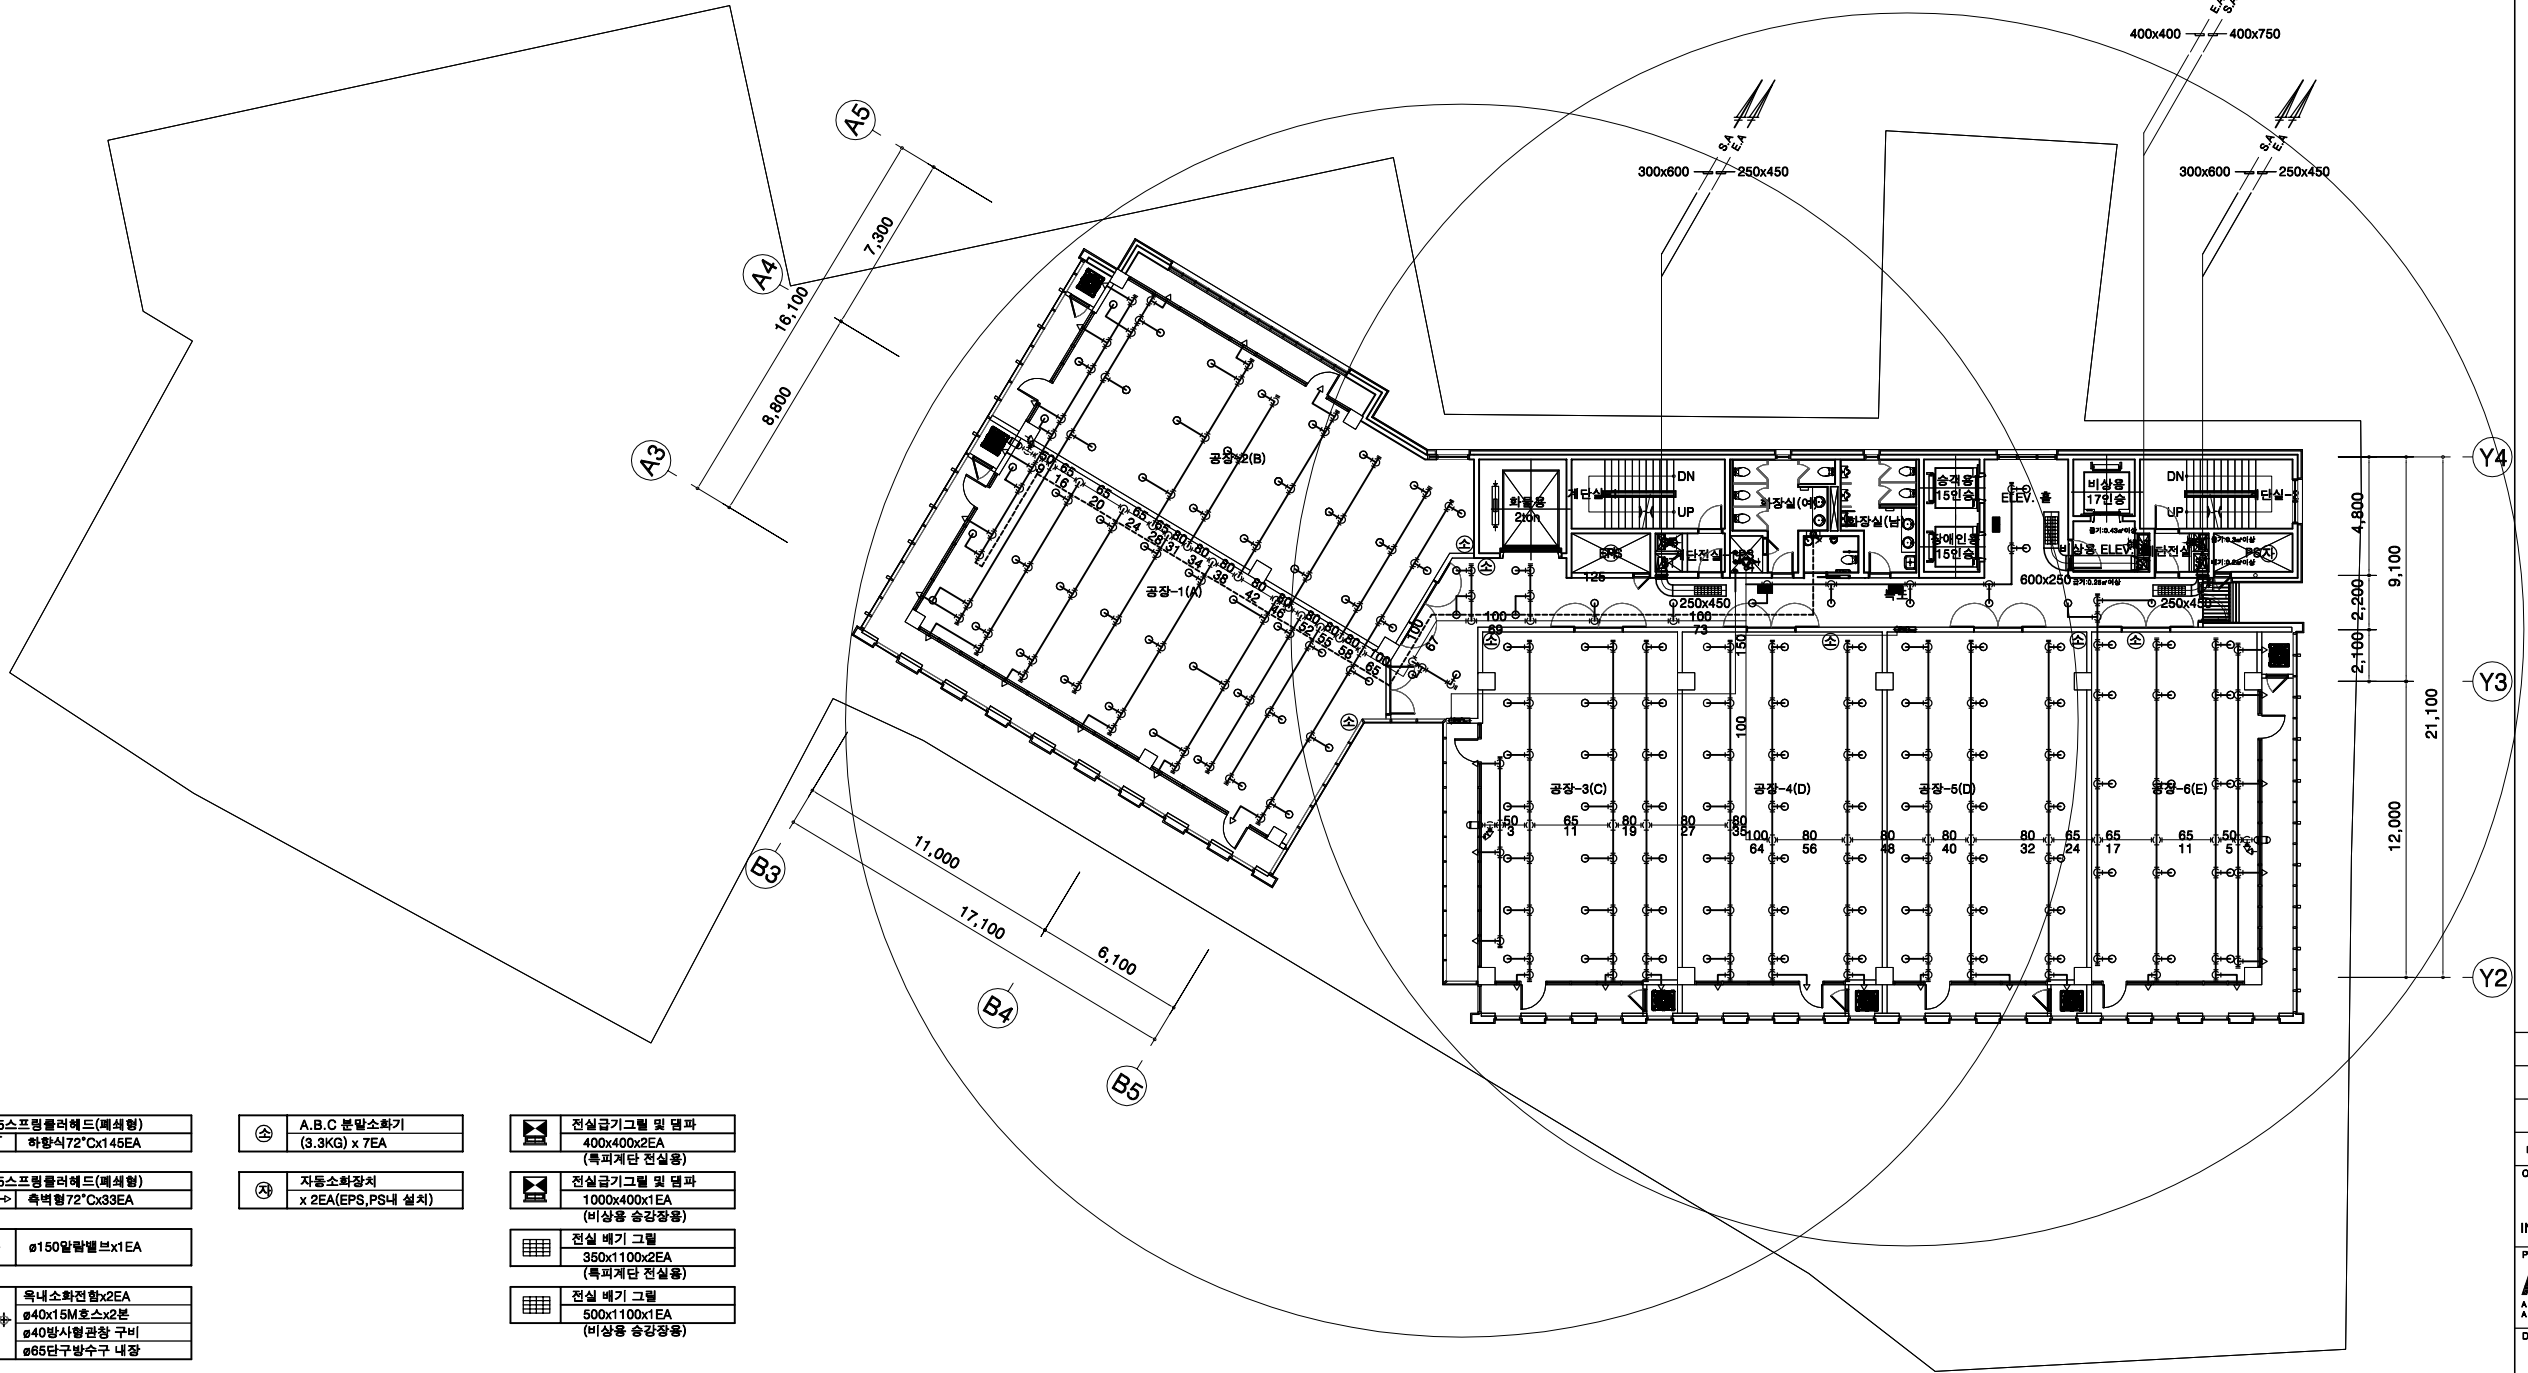

Ø15스프링클러헤드(폐쇄형)
하향식72°Cx145EA

Ø15스프링클러헤드(폐쇄형)
속박형72°Cx39EA

Ø150알팔벨브x1EA

옥내소화전함x2EA
Ø40x16M호스x2본
Ø40방시황관창 구비
Ø65단구방수구 내장

시험밸브함
15ø 개방형헤드 및 압력계
Ø15 오리피스 내장

A.B.C 분말소화기
(3.3KG) x 7EA

자동소화장치
x 2EA(EPS,PS내 설치)

전실급기그릴 및 덮판
400x400x2EA
(특피계단 전실용)

전실급기그릴 및 덮판
1000x400x1EA
(비상용 승강장용)

전실 배기 그릴
350x1100x2EA
(특피계단 전실용)

전실 배기 그릴
500x1100x1EA
(비상용 승강장용)

1
MF

지상13층 소화배관 평면도

축척 : A1:1/150, A3:1/300

0	AS BUILT	2015.12
---	----------	---------

REVISION	DESCRIPTION	DATE
----------	-------------	------

ORDER ORGAN

INVESTMENT
티터벤처인베스트먼트
대표전화(02)579-8361
팩시밀리(02)579-8364

PROJECT OFFICE

ATEC
ARCHITECTS & ASSOCIATES
에이텍종합건축사사무소
대표전화(02)3462-6361
팩시밀리(02)3462-6362

DRAWING TITLE

지상13층
소화배관 평면도

SCALE
A1 : 1 / 150
A3 : 1 / 300

APPROVED
ARCHITECT
김 상 길

DRAWN
하 진 태

DATE
2014. 03

CHECKED
DATE
2014. 03

CONSULTANT

DRAWING NO.
MF-16


스프링클러헤드 수별 급수관의 구경

구 분	Ø25	Ø32	Ø40	Ø50	Ø65	Ø80	Ø100	Ø125	Ø150
가(상향식or하향식)	2	3	5	10	30	60	100	160	161이상
나(상·하향식)	2	4	7	15	30	60	100	160	161이상
가(개방형)	1	2	5	8	15	27	55	90	161이상

PROJECT TITLE

성수동1가
지식산업센터
신축공사

NOTES

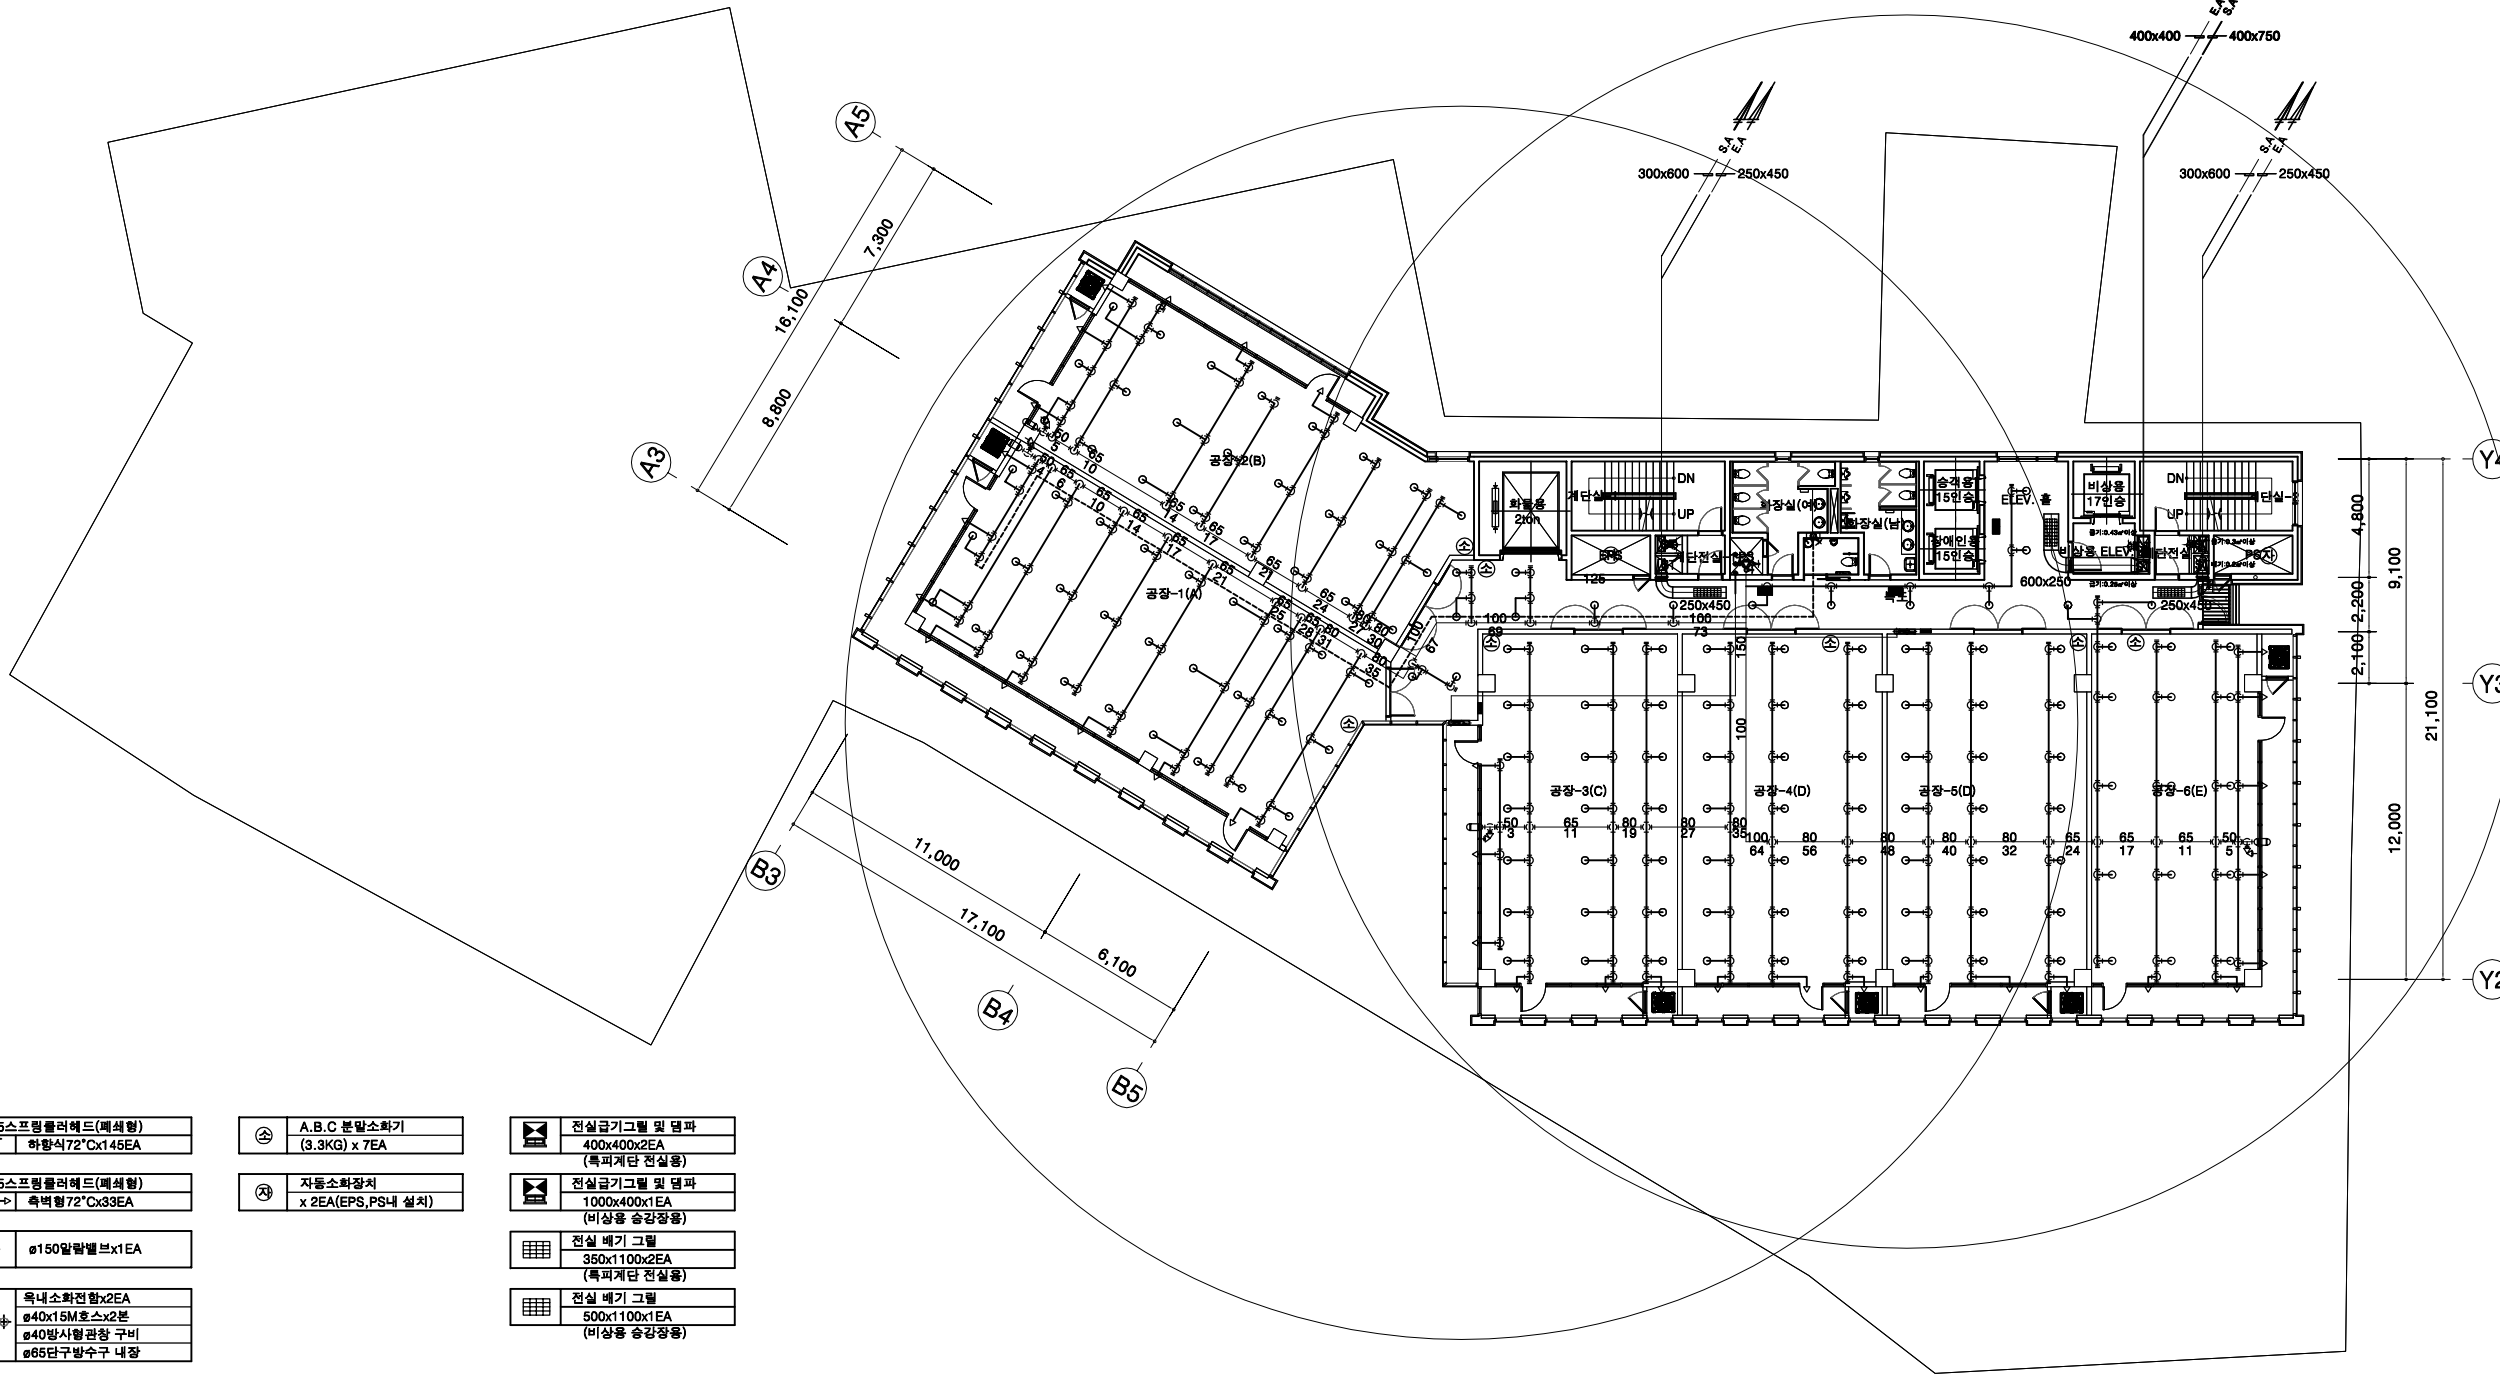

Ø15스프링클러헤드(폐쇄형)
하향식72°Cx145EA

Ø15스프링클러헤드(폐쇄형)
측벽형72°Cx39EA

Ø150알팔벨브x1EA

옥내소화전함2EA
Ø40x15M호스x2본
Ø40방사형관창 구비
Ø65단구방수구 내장

시험밸브함
15ø 개방형헤드 및 압력계
Ø15 오리피스 내장

방수용 기구함 x 2EA
Ø65 x 15M호스 x 3본
Ø65 방사형관창 x 1본

A.B.C 분말소화기
(3.3KG) x 7EA

자동소화장치
x 2EA(EPS,PS내 설치)

전설금기그릴 및 덮판
400x400x2EA
(특피계단 전설용)

전설금기그릴 및 덮판
1000x400x1EA
(비상용 승강장용)

전설 배기 그릴
350x1100x2EA
(특피계단 전설용)

전설 배기 그릴
500x1100x1EA
(비상용 승강장용)

지상14층 소화배관 평면도

축척 : A1:1/150, A3:1/300

0 AS BUILT 2015.12

REVISION DESCRIPTION DATE

ORDER ORGAN

INVESTMENT

PROJECT OFFICE

ARCHITECTS

ASSOCIATES

DRAWING TITLE

지상14층
소화배관 평면도

SCALE

A1 : 1 / 150
A3 : 1 / 300

APPROVED

ARCHITECT 김 상 길

DRAWN 하 진 태

DATE 2014. 03

CHECKED

DATE 2014. 03

CONSULTANT

DRAWING NO.

MF-17


스프링클러헤드 수별 급수관의 구경

구 분	Ø25	Ø32	Ø40	Ø50	Ø65	Ø80	Ø100	Ø125	Ø150
가(상향식or하향식)	2	3	5	10	30	60	100	160	161이상
나(상·하향식)	2	4	7	15	30	60	100	160	161이상
가(개방형)	1	2	5	8	15	27	55	90	161이상

PROJECT TITLE

성수동1가
지식산업센터
신축공사

NOTES

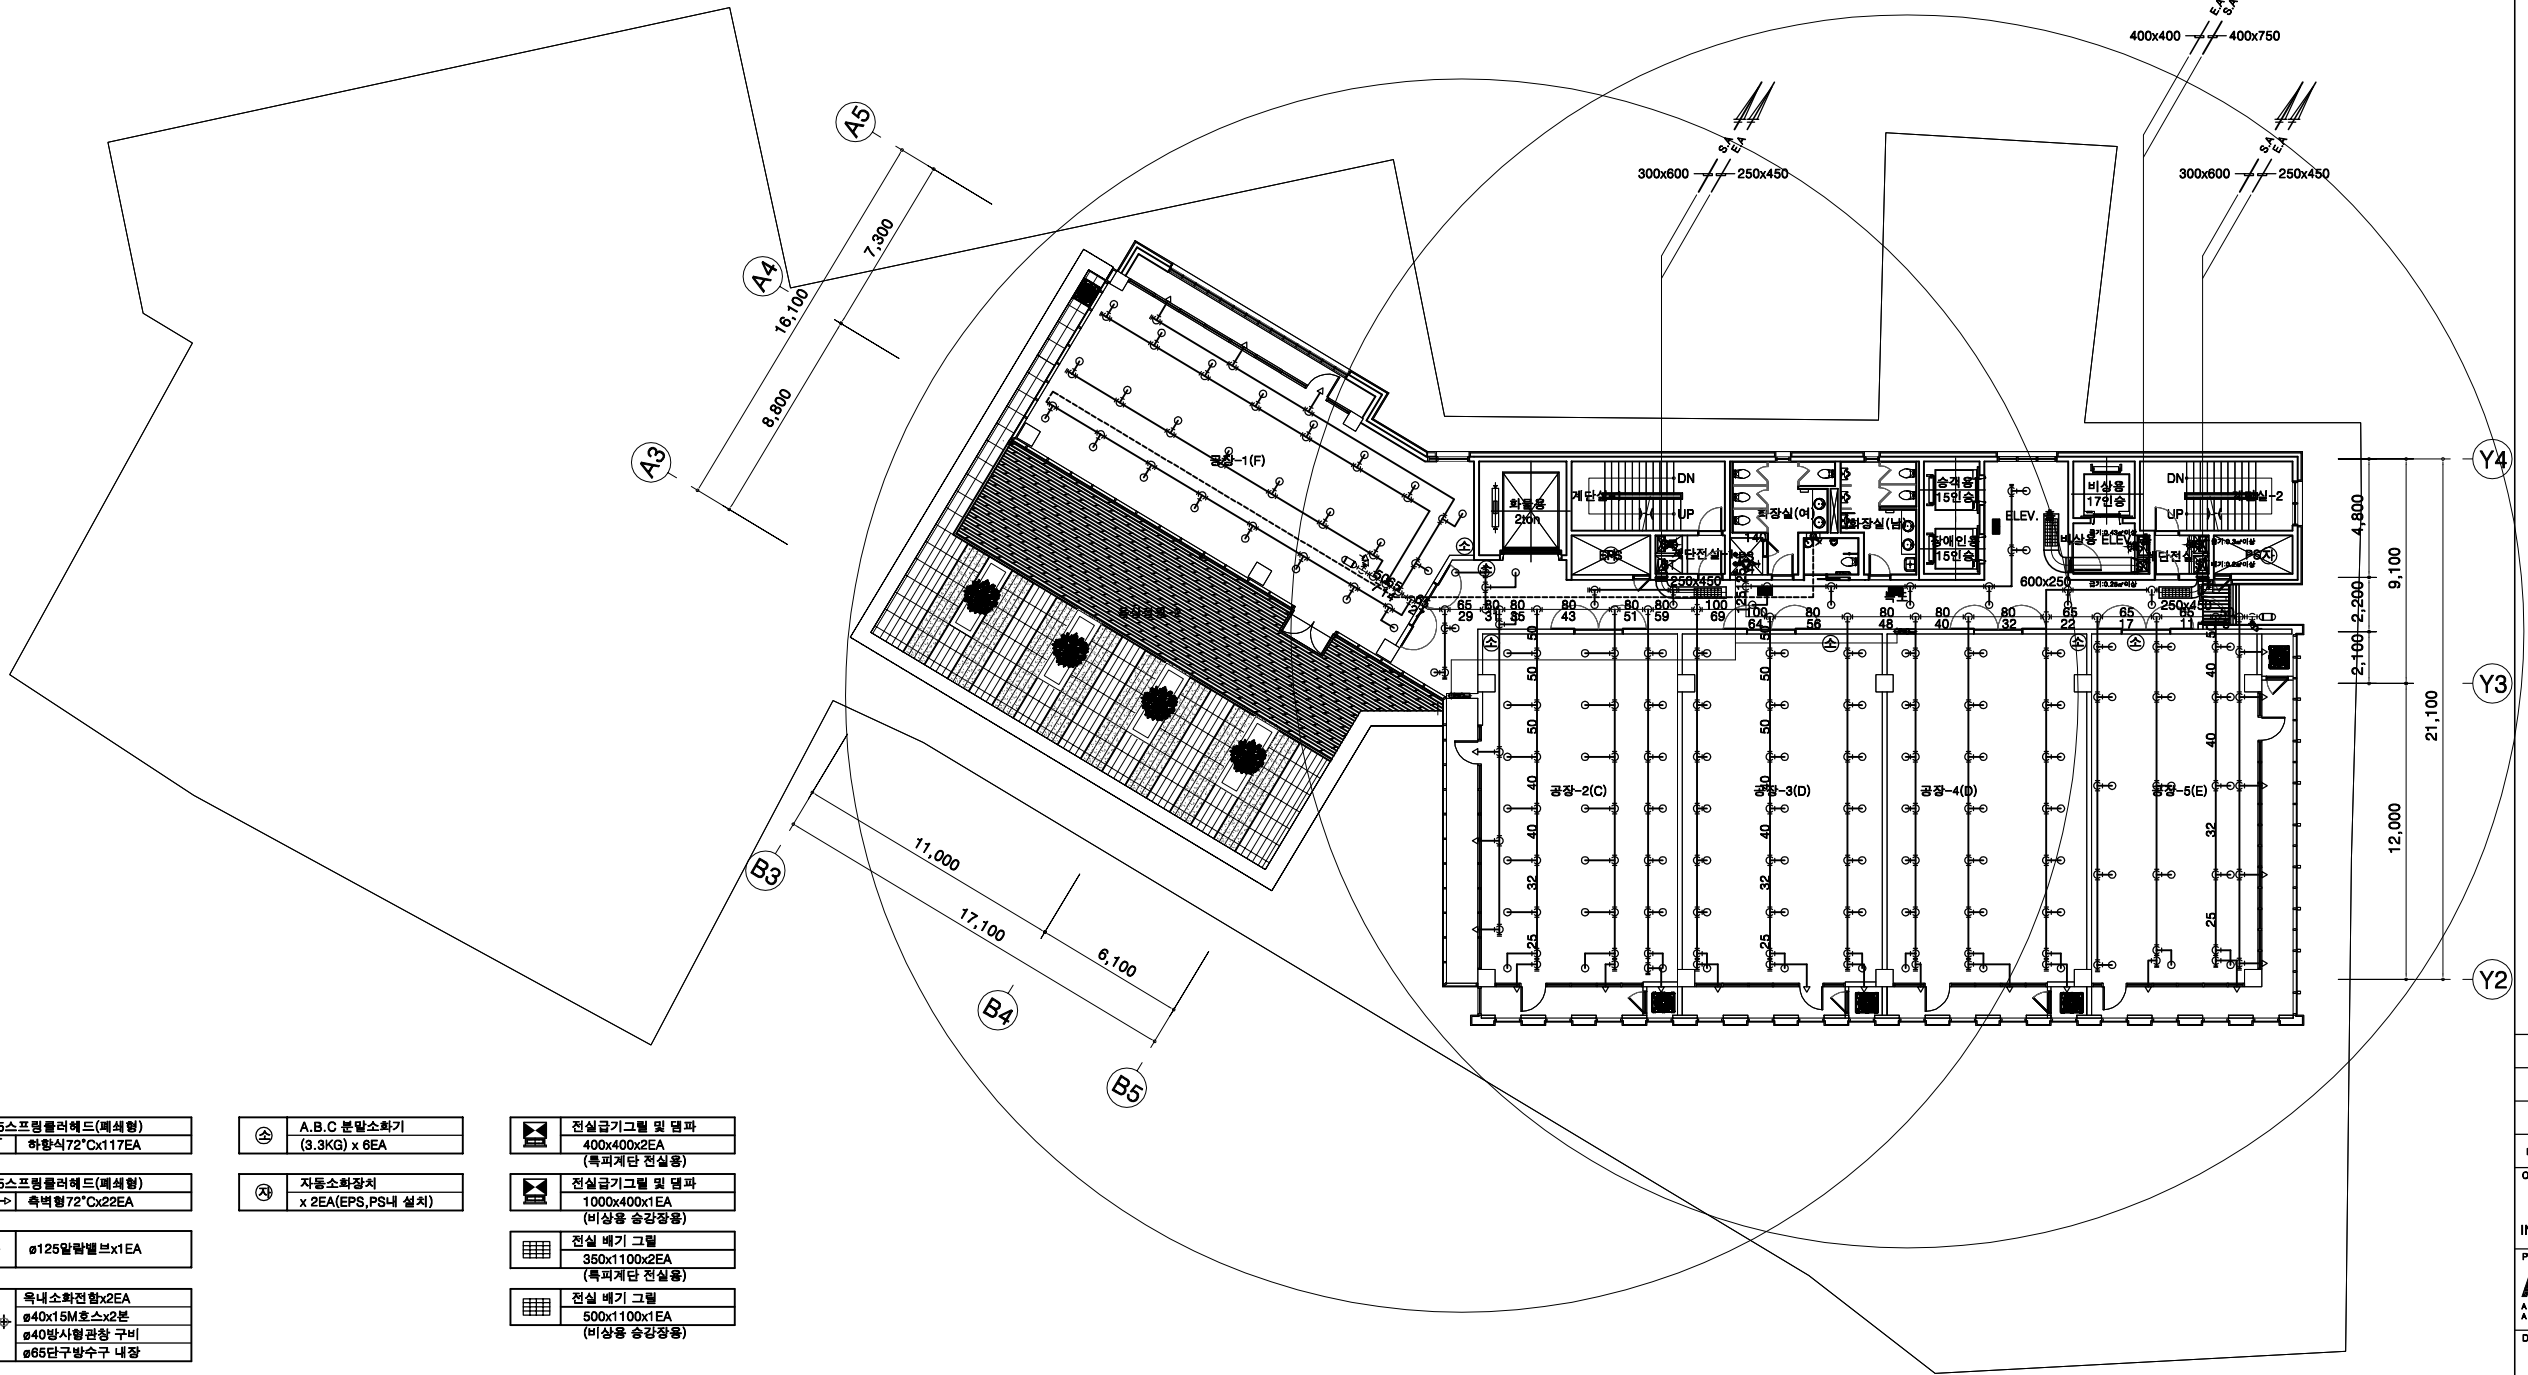

ø15스프링클러헤드(폐쇄형)
하향식72°Cx117EA

ø15스프링클러헤드(폐쇄형)
속박형72°Cx22EA

ø125알팔벨브x1EA

옥내소화전함2EA
ø40x16M호스x2본
ø40방시황관창 구비
ø65단구방수구 내장

시험밸브함
15ø개방형헤드 및 압력계
ø15 오리피스 내장

A.B.C 분말소화기
(3.3KG) x 6EA


자동소화장치
x 2EA(EPS,PS내 설치)

전실금기그릴 및 덮판
400x400x2EA
(특피계단 전실용)

전실금기그릴 및 덮판
1000x400x1EA
(비상용 승강장용)

전실 배기 그릴
350x1100x2EA
(특피계단 전실용)

전실 배기 그릴
500x1100x1EA
(비상용 승강장용)

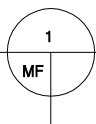

지상15층 소화배관 평면도

축척 : A1:1/150, A3:1/300

REVISION	DESCRIPTION	DATE
0	AS BUILT	2015.12

ORDER ORGAN
INVESTMENT
티티벤처인베스트먼트
대표전화(02)579-8361
팩시밀리(02)579-8364
PROJECT OFFICE
ATEC(주)에이텍종합건축사사무소
ARCHITECTS & ASSOCIATES
대표전화(02)3462-6361
팩시밀리(02)3462-6362

DRAWING TITLE
지상15층
소화배관 평면도

SCALE A1 : 1 / 150 A3 : 1 / 300	APPROVED ARCHITECT 김 상 길
DRAWN 하 진 태	DATE 2014. 03

CHECKED	DATE 2014. 03
CONSULTANT	

DRAWING NO.
MF-18

PROJECT TITLE

성수동1가
지식산업센터
신축공사

NOTES

0	AS BUILT	2015.12
REVISION	DESCRIPTION	DATE

ORDER ORGAN
INVESTMENT
PROJECT OFFICE
ARCHITECTS & ASSOCIATES



티티벤처인베스트먼트
대표전화(02)579-8361
팩시밀리(02)579-8364

에이텍종합건축사사무소
대표전화(02)3462-6361
팩시밀리(02)3462-6362

옥탑층
소화배관 평면도

SCALE	APPROVED
A1 : 1 / 150 A3 : 1 / 300	ARCHITECT 김 상 길
DRAWN	DATE
하 진 태	2014. 03
CHECKED	DATE
	2014. 03
CONSULTANT	

DRAWING NO.
MF-19

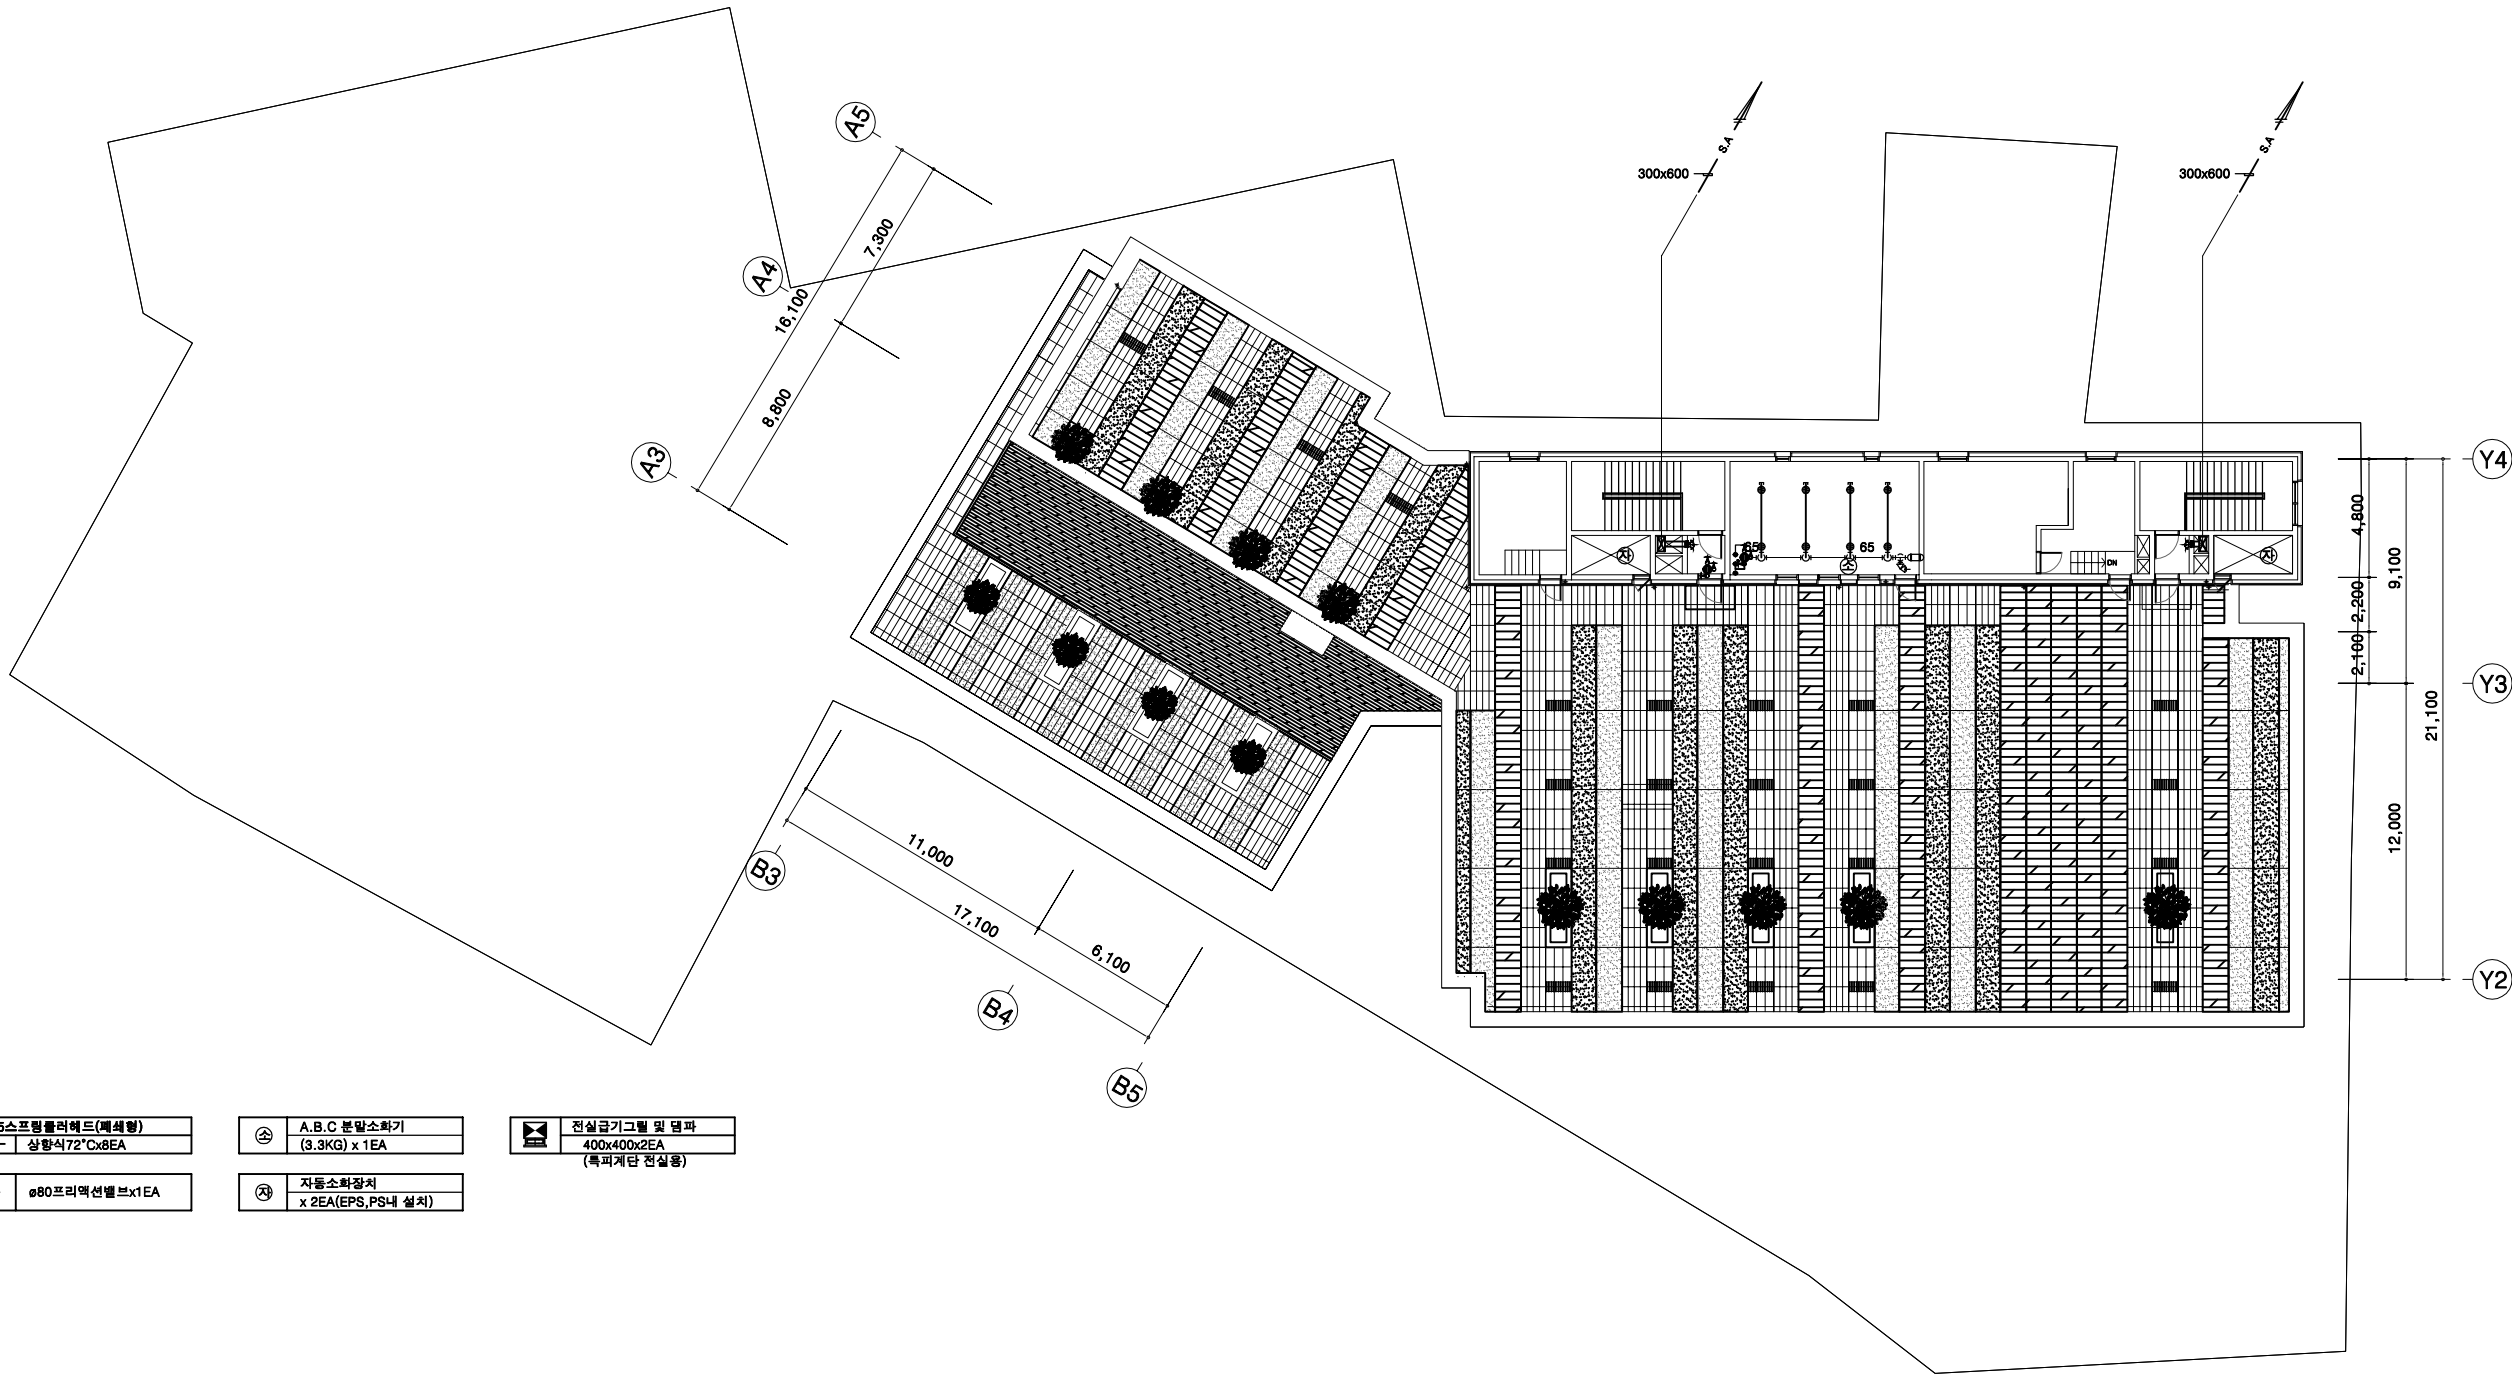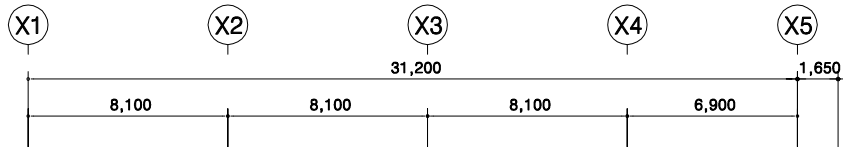


ø15스프링올라헤드(폐쇄형)
상향식72°Cx8EA

A.B.C 분말소화기
(3.3KG) x 1EA

전실금기그릴 및 덮판
400x400x2EA
(특피계단 전실용)

ø80프리엑션밸브x1EA

자동소화장치
x 2EA(EPS,PS내 설치)

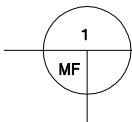


옥탑층 소화배관 평면도

축척 : A1:1/150, A3:1/300

PROJECT TITLE

성수동1가
지식산업센터
신축공사

NOTES

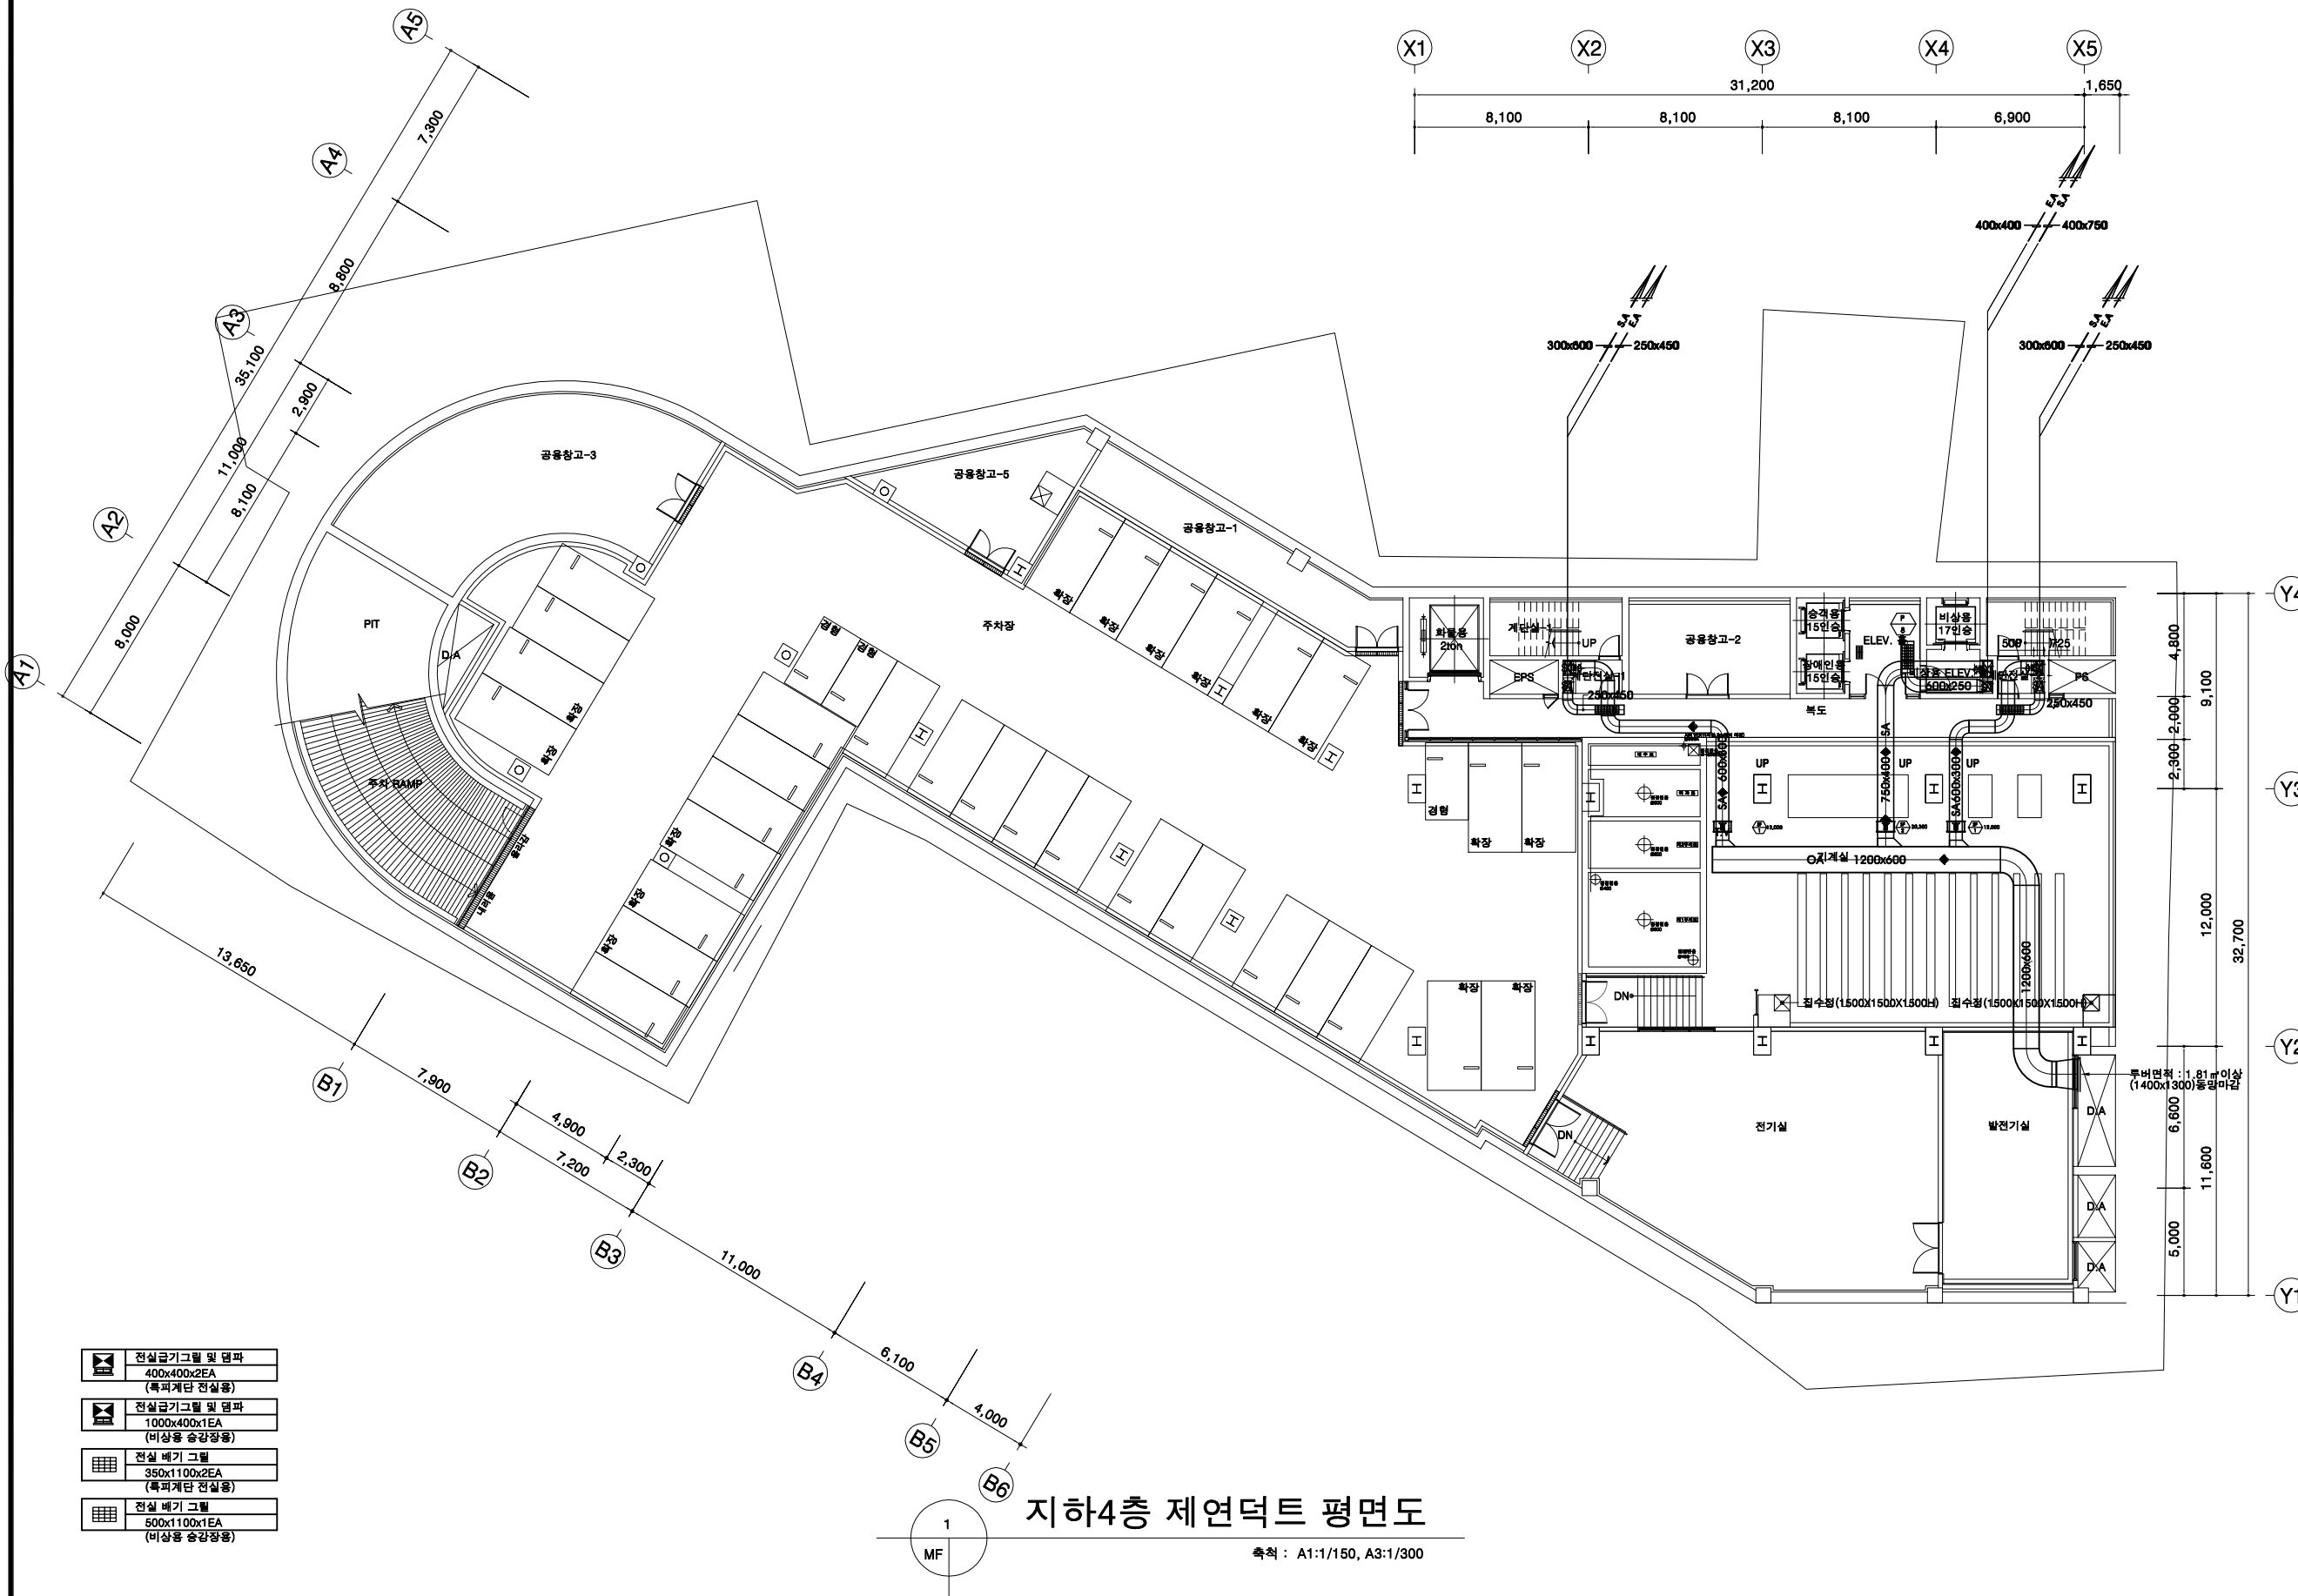

	전실급기그릴 및 연파 400x400x2EA (특파계단 전실용)
	전실급기그릴 및 연파 1000x400x1EA (비상용 승강장용)
	전실 배기 그릴 350x1100x2EA (특파계단 전실용)
	전실 배기 그릴 500x1100x1EA (비상용 승강장용)

지하4층 제연덕트 평면도

축척 : A1:1/150, A3:1/300

0	AS BUILT	2015.12
REVISION	DESCRIPTION	DATE

ORDER ORGAN
INVESTMENT
티티벤처인베스트먼트
대표전화(02)579-8361
팩시밀리(02)579-8364

PROJECT OFFICE
ATEC
ARCHITECTS & ASSOCIATES
에이텍종합건축사사무소
대표전화(02)3462-6361
팩시밀리(02)3462-6362

지하4층
제연덕트 평면도

SCALE A1 : 1 / 150 A3 : 1 / 300	APPROVED ARCHITECT 김 상 길
DRAWN 하 진 태	DATE 2014. 03

CHECKED	DATE 2014. 03
---------	------------------

CONSULTANT

DRAWING NO.
MF-20

PROJECT TITLE

성수동1가
지식산업센터
신축공사

NOTES

0	AS BUILT	2015.12
REVISION	DESCRIPTION	DATE

ORDER ORGAN
INVESTMENT
티티벤처인베스트먼트
대표전화(02)579-8361
팩시밀리(02)579-8364


PROJECT OFFICE
ARCHITECTS & ASSOCIATES
ATEC(주)에이텍종합건축사사무소
대표전화(02)3462-6361
팩시밀리(02)3462-6362

DRAWING TITLE
옥탑층
제연덕트 평면도

SCALE A1 : 1 / 150 A3 : 1 / 300	APPROVED ARCHITECT 김 상 길
DRAWN 하 진 태	DATE 2014. 03

CHECKED	DATE 2014. 03
CONSULTANT	



DRAWING NO.
MF-21

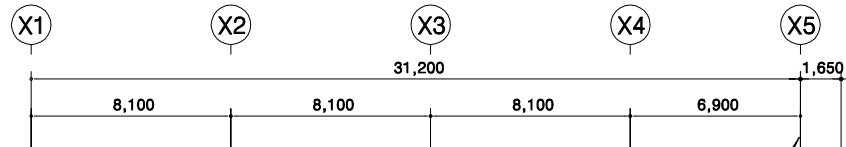


400x400

250x450

250x450

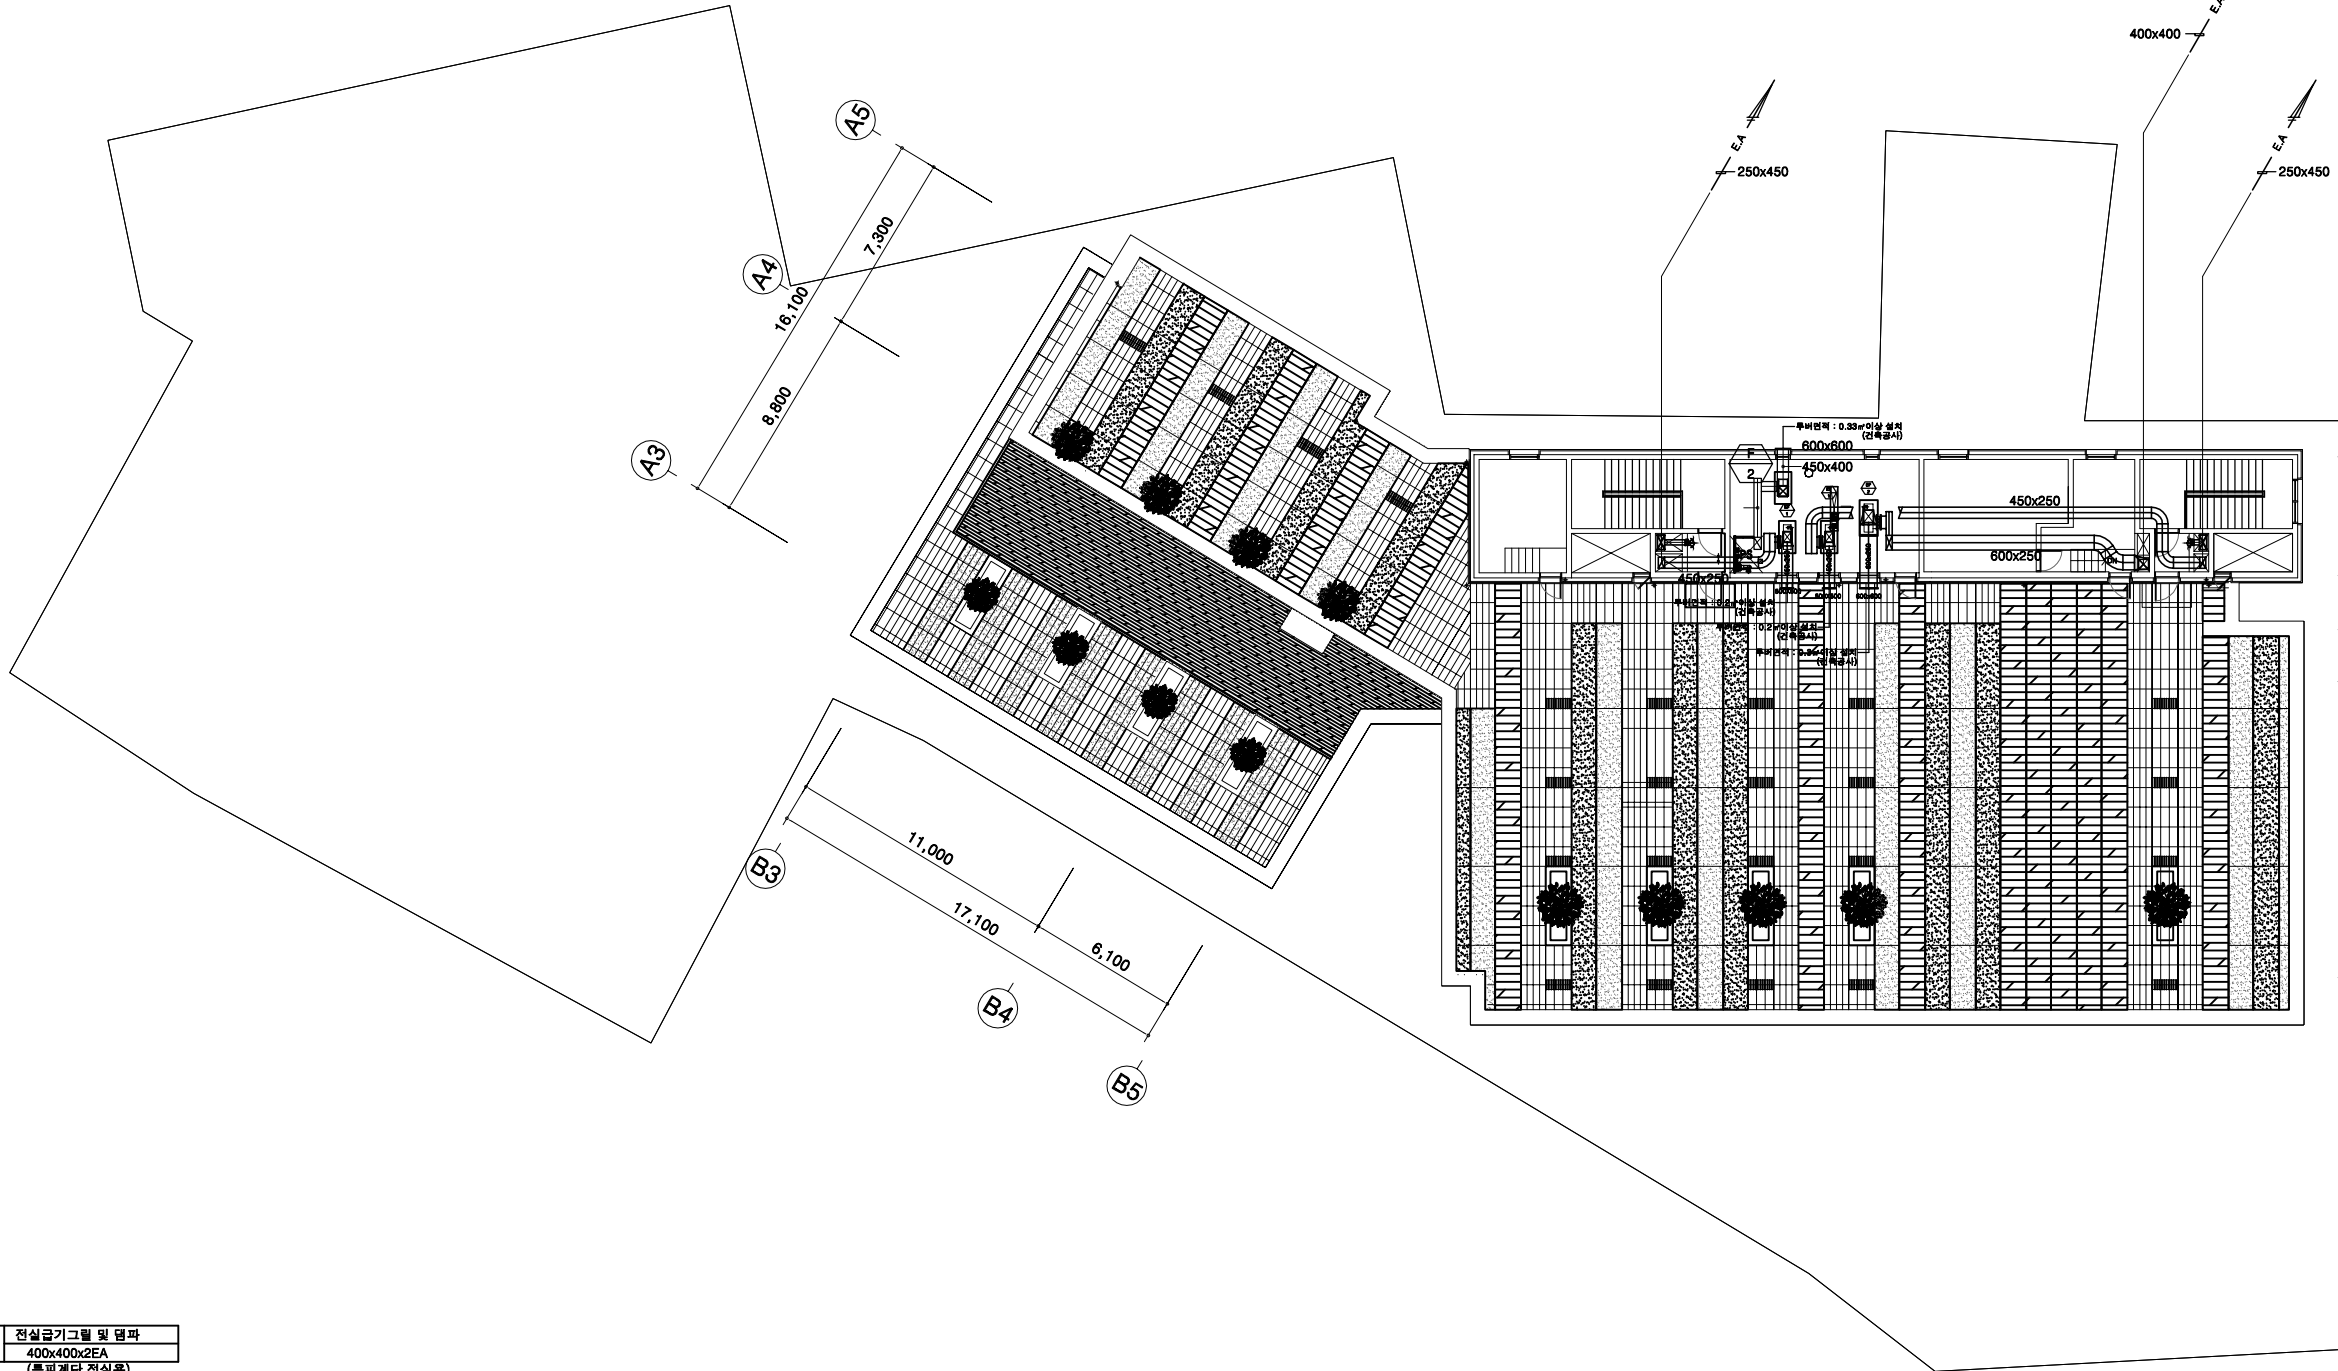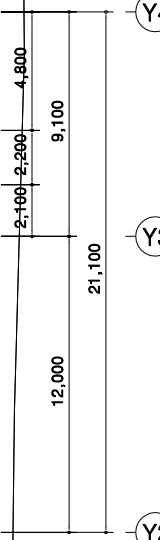

전실금기그릴 및 덩파
400x400x2EA
(복폐계단 전실용)

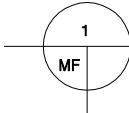


옥탑층 제연덕트 평면도

축척 : A1:1/150, A3:1/300


PROJECT TITLE

성수동1가
지식산업센터
신축공사


NOTES

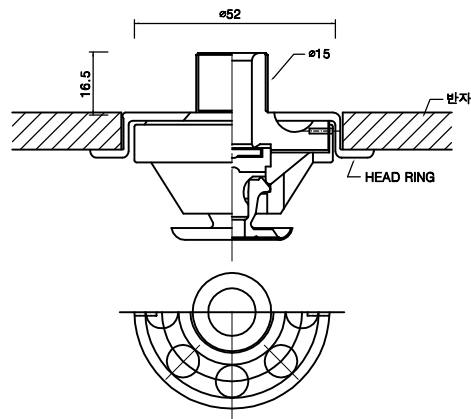


원형 헤드

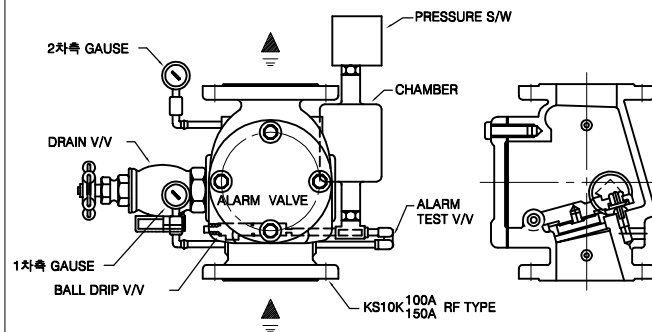


알람 밸브

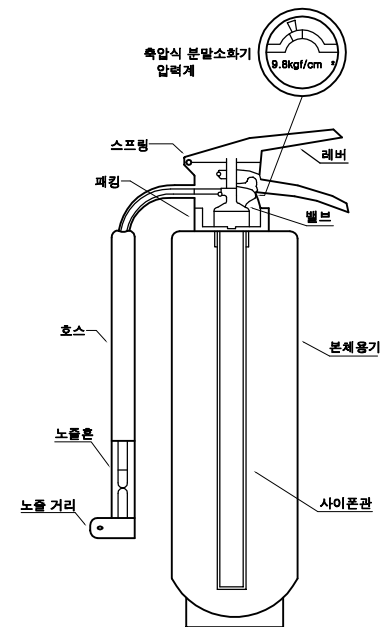


분말소화기 축압식

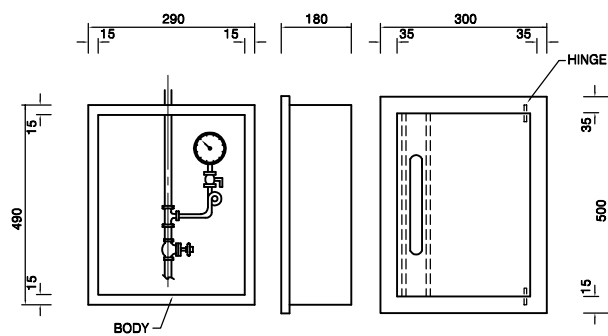

시험밸브 함

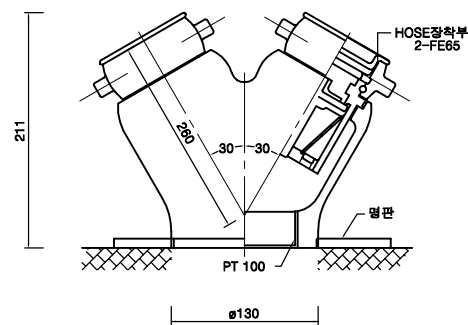

쌍구형 송수구

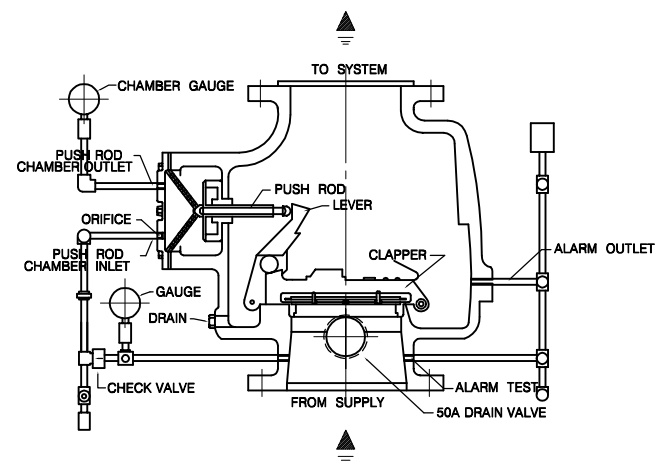

프리액션 밸브

0	AS BUILT	2015.12
REVISION	DESCRIPTION	DATE
ORDER ORGAN	티티벤처인베스트먼트	
INVESTMENT	대표전화(02)579-8361 팩시밀리(02)579-8364	
PROJECT OFFICE	ATEC(주)에이텍종합건축사사무소	
ARCHITECTS & ASSOCIATES	대표전화(02)3462-6361 팩시밀리(02)3462-6362	
DRAWING TITLE	소화상세도	
SCALE	A1 : NONE A3 : NONE	APPROVED ARCHITECT 김 상 길
DRAWN	하 진 태	DATE 2014. 03
CHECKED		DATE 2014. 03
CONSULTANT		
DRAWING NO.	MF-22	